



ΕΦΗΜΕΡΙΣ ΤΗΣ ΚΥΒΕΡΝΗΣΕΩΣ

ΤΗΣ ΕΛΛΗΝΙΚΗΣ ΔΗΜΟΚΡΑΤΙΑΣ

ΤΕΥΧΟΣ ΔΕΥΤΕΡΟ

Αρ. Φύλλου 2429

12 Σεπτεμβρίου 2014

ΑΠΟΦΑΣΕΙΣ

Αριθμ. 43856/148

Παραχώρηση στην εταιρεία «ΠΑΡΑΚΤΙΟ ΑΤΤΙΚΟ ΜΕΤΩ-ΠΟ Α.Ε.» περιουσιακών στοιχείων του Δημοσίου κατά τις διατάξεις του ν. 4146/2013 όπως ισχύει.

ΟΙ ΥΠΟΥΡΓΟΙ ΟΙΚΟΝΟΜΙΚΩΝ - ΑΝΑΠΤΥΞΗΣ ΚΑΙ ΑΝΤΑΓΩΝΙΣΤΙΚΟΤΗΤΑΣ

Έχοντας υπόψη:

1. Τις διατάξεις:

α. Του άρθρου 16 του ν. 4146/2013 «Διαμόρφωση Φιλικού Αναπτυξιακού Περιβάλλοντος για τις Στρατηγικές και Ιδιωτικές Επενδύσεις και άλλες διατάξεις» (Α'90), όπως αυτό τροποποιήθηκε με το άρθρο 174 του ν. 4261/2014 (Α' 107).

β. Του ν. 3861/2010 (Α' 112) «Ενίσχυση της διαφάνειας με την υποχρεωτική ανάρτηση νόμων και πράξεων των κυβερνητικών, διοικητικών και αυτοδιοικητικών οργάνων στο διαδίκτυο «Πρόγραμμα Διαύγεια» και άλλες διατάξεις».

γ. Του άρθρου 47 του ν. 3943/2011 «Καταπολέμηση της φοροδιαφυγής, στελέχωση των ελεγκτικών υπηρεσιών και άλλες διατάξεις αρμοδιότητας του Υπουργείου Οικονομικών» (Α' 66).

δ. Του άρθρου 90 του Κώδικα Νομοθεσίας για την Κυβέρνηση και τα Κυβερνητικά Όργανα (άρθρο πρώτο του π.δ. 63/2005, Α' 98).

ε. Του π.δ. 185/2009 «Ανασύσταση του Υπουργείου Οικονομικών, συγχώνευση του Υπουργείου Οικονομίας και Οικονομικών με τα Υπουργεία Ανάπτυξης και Εμπορικής Ναυτιλίας, Αιγαίου και Νησιωτικής Πολιτικής και μετονομασία τους σε Υπουργείο Οικονομίας, Ανταγωνιστικότητας και Ναυτιλίας, μετατροπή του Υπουργείου Μακεδονίας - Θράκης σε Γενική Γραμματεία Μακεδονίας - Θράκης και υπαγωγή στο Υπουργείο Εσωτερικών της Γενικής Γραμματείας Μακεδονίας - Θράκης και της Γενικής Γραμματείας Αιγαίου και Νησιωτικής Πολιτικής» (Α' 213).

στ. Του π.δ. 189/2009 «Καθορισμός και ανακατανομή αρμοδιοτήτων των Υπουργείων» (Α' 221).

ζ. Του π.δ. 85/2012 «Ίδρυση και μετονομασία Υπουργείων, μεταφορά και κατάργηση υπηρεσιών» (Α'141) όπως τροποποιήθηκε και ισχύει με το π.δ. 118/2013 (Α'152).

η. Του π.δ. 119/2013 «Διορισμός Αντιπροέδρου της Κυβέρνησης, Υπουργών, Αναπληρωτών Υπουργών και Υφυπουργών» (Α'153).

θ. Του π.δ. 117/2012 «Σύσταση, συγχώνευση και μετονομασία Γενικών Γραμματειών του Υπουργείου Ανάπτυξης, Ανταγωνιστικότητας, Υποδομών, Μεταφορών και Δικτύων» (Α'202).

ι. Του π.δ. 157/2013 «Καθορισμός των αρμοδιοτήτων των οργανικών μονάδων της Γενικής Επιθεώρησης Γραμματείας Στρατηγικών και Ιδιωτικών Επενδύσεων και του αυτοτελούς Γραφείου Επιθεώρησης Στρατηγικών και Ιδιωτικών Επενδύσεων» (Α' 249)

ια. Της 35701/ΓΔΟΥ/233(3)/12-08-2013 υπουργικής απόφασης «Αναδιάρθρωση της Γενικής Διεύθυνσης Οικονομικών Υπηρεσιών του Υπουργείου Ανάπτυξης και Ανταγωνιστικότητας» (Β'2090).

ιβ. Του π.δ. 89/2014 «Διορισμός Υπουργών, Αναπληρωτών Υπουργών και Υφυπουργών» (Α'134).

ιγ. Της υπ' αριθ. 34658/4.7.2014 κοινής απόφασης του Πρωθυπουργού και του Υπουργού Ανάπτυξης και Ανταγωνιστικότητας «Ανάθεση αρμοδιοτήτων στους Υφυπουργούς Ανάπτυξης και Ανταγωνιστικότητας» (Β'1825).

ιδ. Της υπ' αριθ. Δ6Α 1162069 ΕΞ 2011 κοινής υπουργικής απόφασης «Συγχώνευση της ΚΕΔ Α.Ε. και της ΕΤΑ Α.Ε., με απορρόφηση της πρώτης από τη δεύτερη και μεταφορά αρμοδιοτήτων από την ΚΕΔ Α.Ε. στη Γενική Γραμματεία Δημόσιας Περιουσίας του Υπουργείου Οικονομικών και στην ΟΣΚ Α.Ε.» (Β'2779).

ιε. Την από 09/01/2014 επιστολή του Προέδρου και Διευθύνοντος Συμβούλου της «ΑΤΤΙΚΟ ΠΑΡΑΚΤΙΟ ΜΕΤΩΠΟ Α.Ε.» Α. Ματιάτου, με συνημμένα.

ιστ. Το γεγονός ότι με τις διατάξεις δεν προκαλείται δαπάνη σε βάρος του κρατικού προϋπολογισμού, αποφασίζουμε:

1. Παραχωρούνται και περιέρχονται χωρίς αντάλλαγμα κατά πλήρη κυριότητα, νομή και κατοχή στην εταιρεία «ΠΑΡΑΚΤΙΟ ΑΤΤΙΚΟ ΜΕΤΩΠΟ Α.Ε.», σύμφωνα με τις διατάξεις των παραγράφων 2, 3, 4 και 5 του άρθρου 16 του ν. 4146/2013, τα κάτωθι περιγραφόμενα ακίνητα, εξαιρέσει των αιγιαλών, οι οποίοι παραχωρούνται στην εταιρεία κατά διοίκηση και διαχείριση, η οποία διενεργείται τηρούμενης της κείμενης νομοθεσίας περί αιγιαλού και περί προστασίας δημοσίων κτημάτων, ως ακολούθως:

Α. Το δημόσιο κτήμα, ευρισκόμενο μεταξύ των οριογραμμών του παλιού και νέου αιγιαλού στην θέση «Γλυφάδα» από το Αθλητικό Κέντρο Αγίου Κοσμά μέχρι τα «Αστέρια» Γλυφάδας, συνολικής έκτασης 176.161 τ.μ, ως αυτό εμφανίζεται στα Τοπογραφικά Διαγράμματα της Κτηματικής Υπηρεσίας Πειραιά (φύλλα 1 έως 6), αριθμός σχεδίου 12 με ημερομηνία 29/05/1991, τα οποία προσαρτώνται στην παρούσα απόφαση και αποτελούν αναπόσπαστο μέρος αυτής και στα οποία αποτυπώνονται τα παραλιακά κέντρα Γλυφάδας εντός του Α.Β.Κ. 2303. Πιο συγκεκριμένα το εν λόγω δημόσιο κτήμα απεικονίζεται μεταξύ της οριογραμμής του παλαιού αιγιαλού, που εμφανίζεται με συνεχή κυανή πολυγωνική γραμμή και υπό στοιχεία (1'', 2'', 3''... 65'', 66'', 67'') στα ως άνω τοπογραφικά και της οριογραμμής του νέου αιγιαλού που εμφανίζεται με συνεχή πολυγωνική γραμμή ερυθρού χρώματος και υπό στοιχεία (1, 2, 3...149, 150, 151) ομοίως στα ως άνω τοπογραφικά διαγράμματα. Η εν λόγω έκταση καταγράφεται δυνάμει των διατάξεων των άρθρων 2 και 3 του Α.Ν. 2344/40 και κατόπιν της με αριθμό 716/262/12-05-1988 απόφασης του Νομάρχη Πειραιά «περί καθορισμού ορίων αιγιαλού και δημιουργίας ζώνης παραλίας στην θέση Γλυφάδας από Αθλητικό Κέντρο Αγίου Κοσμά μέχρι τα Αστέρια Γλυφάδας» (ΦΕΚ 477/6-7-1988 τεύχος Δ'). Η έκταση δε των 176.161 τ.μ υφίσταται σήμερα (σε σχέση με την αρχική έκταση του δημοσίου κτήματος των 247.000 τ.μ.) ύστερα από την αφαίρεση έκτασης 49.870 τ.μ. που αφορούσε τον κοινόχρηστο χώρο της παραλίας και την κατάτμηση 20.969 τ.μ. που πραγματοποιήθηκε σύμφωνα με το υπ' αριθμ. 6170/251/30-08-1994 έγγραφο της ΚΕΔ και το υπ' αριθμ. 1097617/5996/Α0010 της 30-08-1994 έγγραφο του Υπ. Οικονομικών.

Β. Η δημόσια έκταση, μετά των επ' αυτής κτισμάτων,


εκτός σχεδίου πόλεως, ευρισκόμενη στον φαληρικό Όρμο των Δήμων Παλαιού Φαλήρου, Καλλιθέας και Μοσχάτου Αττικής, (Ολυμπιακές Εγκαταστάσεις Φαλήρου, πρώην Ολυμπιακά Ακίνητα), όπως αυτή ορίζεται στο άρθρο 9 παρ. 1 εδ. ιγ του Ν. 3342/2005, συνολικής έκτασης 757.500 τ.μ και εμφανίζεται στα από Μαρτίου 2005 και Νοεμβρίου 2006 Τοπογραφικά Διαγράμματα επανακαθορισμού των ορίων αιγιαλού και παραλίας της Γενικής Γραμματείας Δημοσίων Έργων του Υπουργείου Περιβάλλοντος Χωροταξίας και Δημοσίων Έργων (φύλλα 1 έως 5) και στο υπ' αριθμ. Τ1 Σχέδιο Γενικής Διάρθρωσης του Υπουργείου Πολιτισμού (Γενική Γραμματεία Πολιτισμού -ΕΥΔΕ/ΑΟΕΕ-ΕΙΔΙΚΗ ΥΠΗΡΕΣΙΑ ΔΗΜΟΣΙΩΝ ΕΡΓΩΝ - ΤΜΗΜΑ ΜΕΛΕΤΩΝ), τα οποία προσαρτώνται στην παρούσα απόφαση και αποτελούν αναπόσπαστο μέρος αυτής. Ειδικότερα η ανωτέρω έκταση όπως χωροθετήθηκε με το άρθρο 2 παρ. 1 εδ. α του Ν. 2730/1999 απαρτίζεται από τις κάτωθι τέσσερις ζώνες ανάπτυξης, ήτοι την Ζώνη Ι (πρώην ΑΙ) εκτάσεως 240.300 τ.μ., την Ζώνη ΙΙ (πρώην Α2 και Β1) εκτάσεως 222.900 τ.μ. (129.600 + 93.300) εντός της οποίας υφίστανται εγκαταστάσεις συνολικής επιφάνειας 12.973,83 τ.μ., την Ζώνη ΙΙΙ (πρώην Β2 και Π) εκτάσεως 286.300 τ.μ. (125.500 + 160.800) εντός της οποίας υφίστανται εγκαταστάσεις συνολικής επιφάνειας 14.297,64 τ.μ. και την Ζώνη ΙV (Μουσείου Αεροπορίας) εκτάσεως 8.000 τ.μ. (πρώην ΓΣ).


2. Η παρούσα αποτελεί μεταγραφτέο τίτλο για τη μεταβίβαση της κυριότητας των σε αυτή περιγραφομένων ακινήτων καθώς και των δικαιωμάτων διοίκησης και διαχείρισης των αιγιαλών προς την εταιρεία «ΠΑΡΑΚΤΙΟ ΑΤΤΙΚΟ ΜΕΤΩΠΟ Α.Ε.».

3. Η ισχύς της παρούσας αρχίζει από τη δημοσίευσή της στην Εφημερίδα της Κυβερνήσεως.

**ΕΘΝΙΚΟ ΤΥΠΟΓΡΑΦΕΙΟ**

Για τεχνικούς λόγους στο σχεδιάγραμμα,
έγινε σμίκρυνση, κατά ποσοστό **39%**

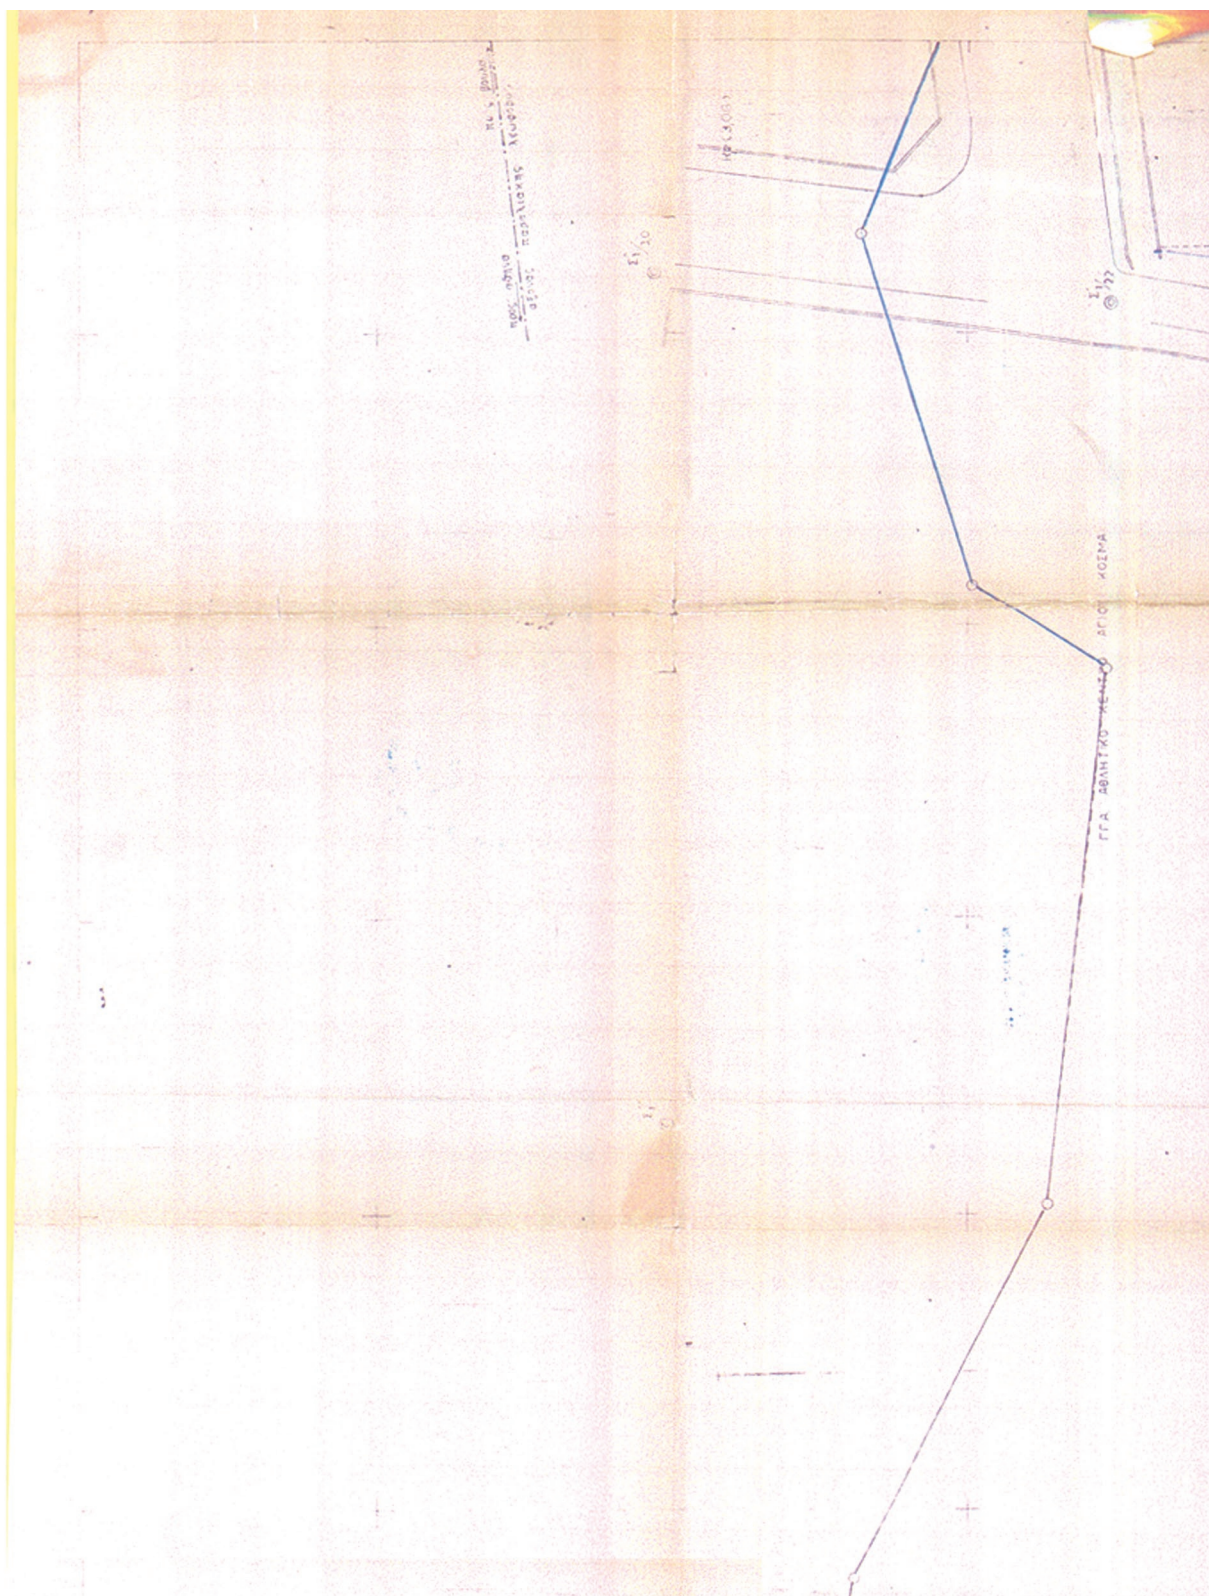

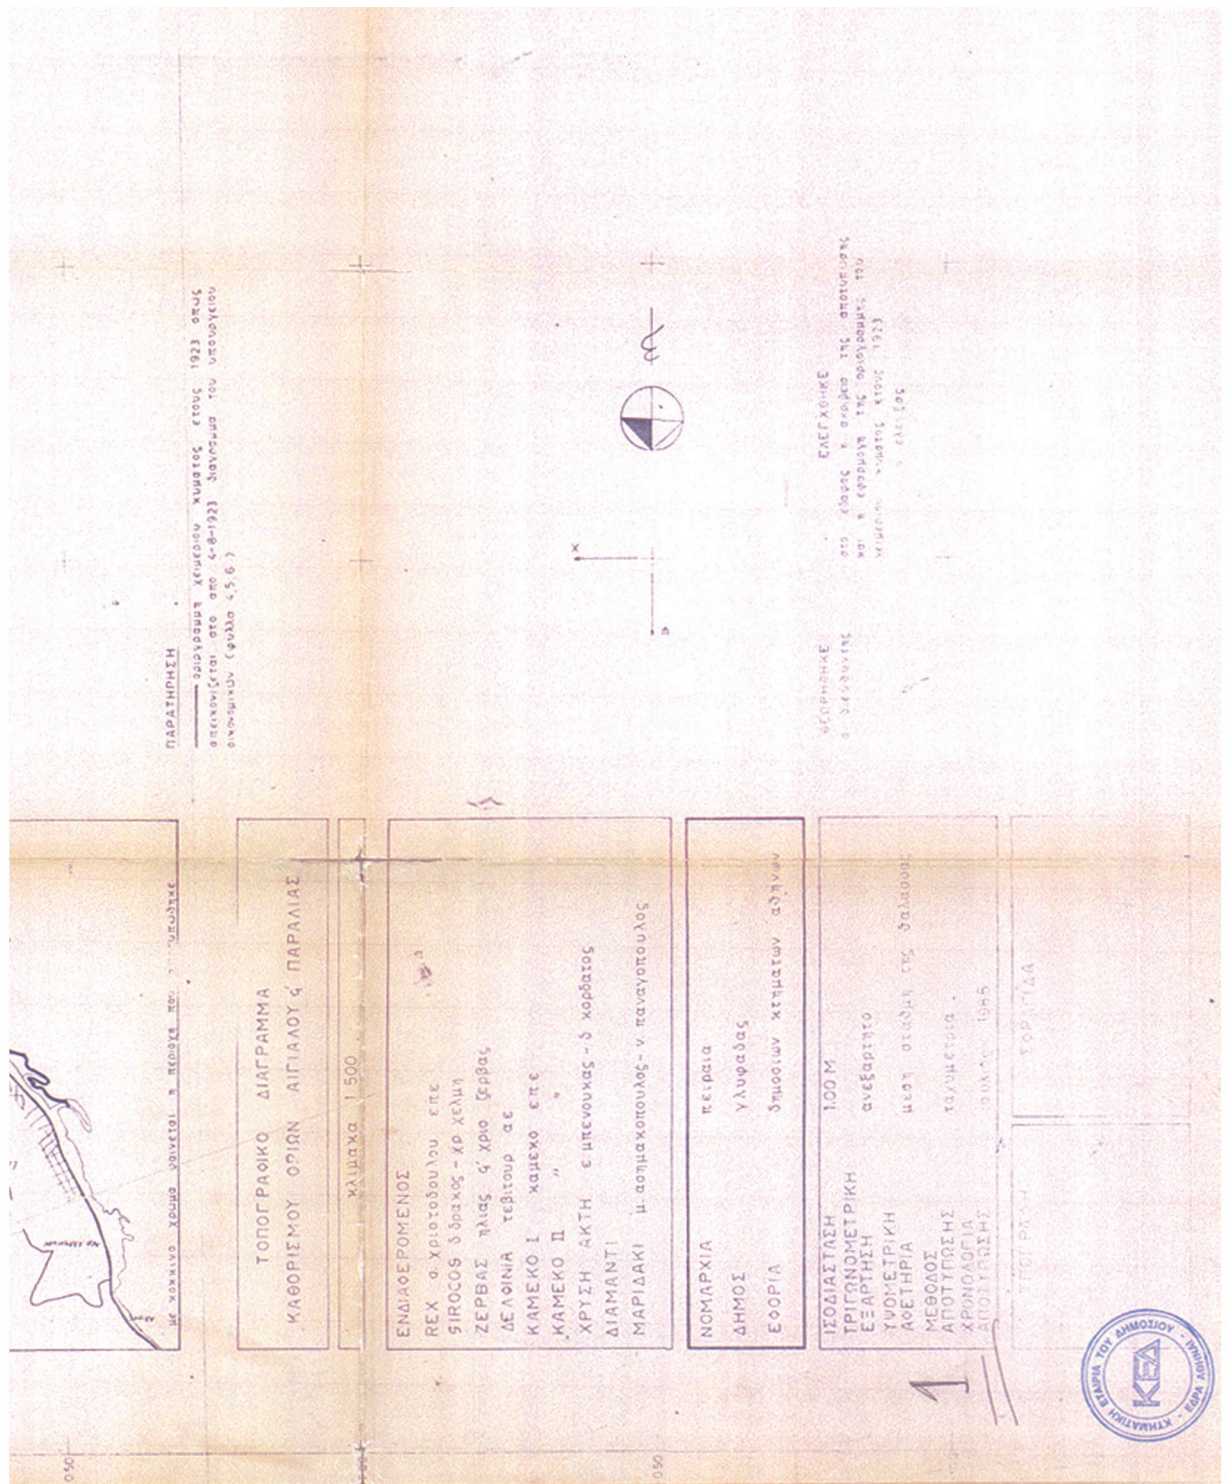


ΓΛΥΦΙΔΑ,

**ΕΘΝΙΚΟ ΤΥΠΟΓΡΑΦΕΙΟ**

Για τεχνικούς λόγους στο σχεδιάγραμμα,
έγινε σμίκρυνση, κατά ποσοστό **39%**





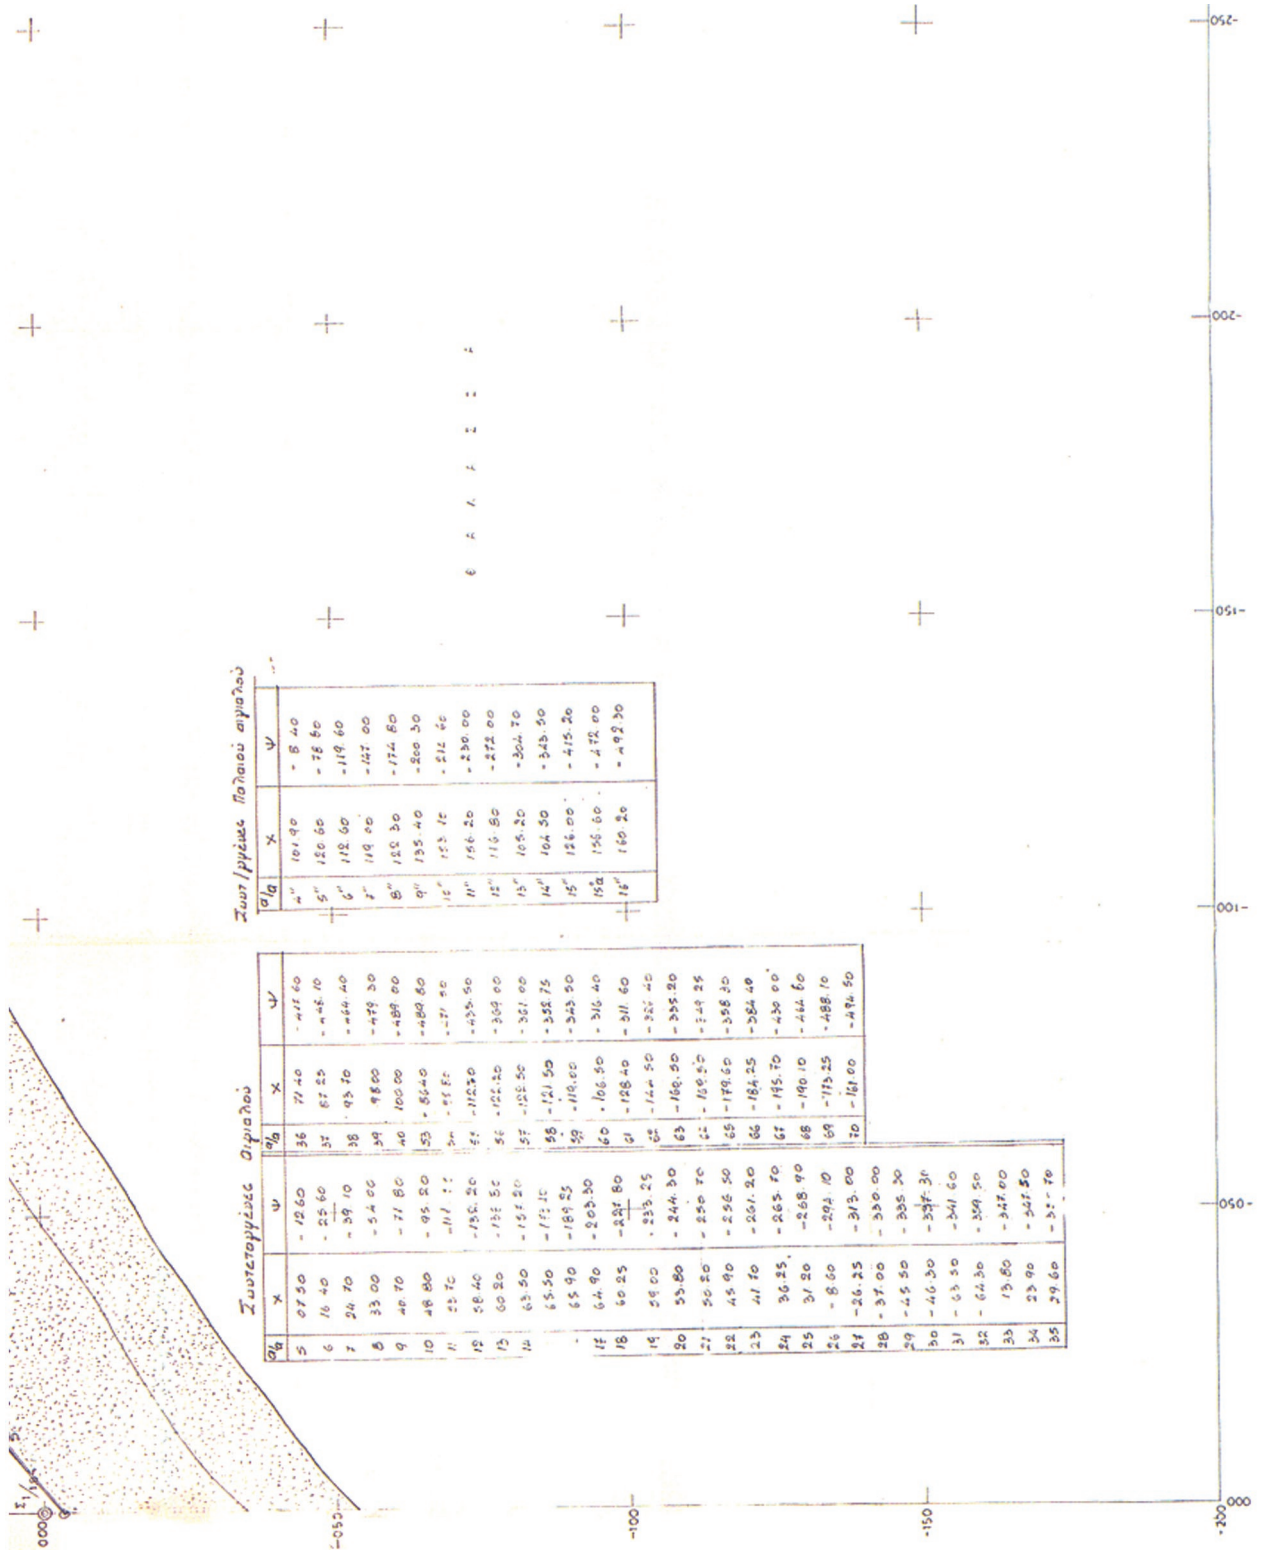









ΕΘΝΙΚΟ ΤΥΠΟΓΡΑΦΕΙΟ


Για τεχνικούς λόγους στο σχεδιάγραμμα,
έγινε σμίκρυνση, κατά ποσοστό 39%

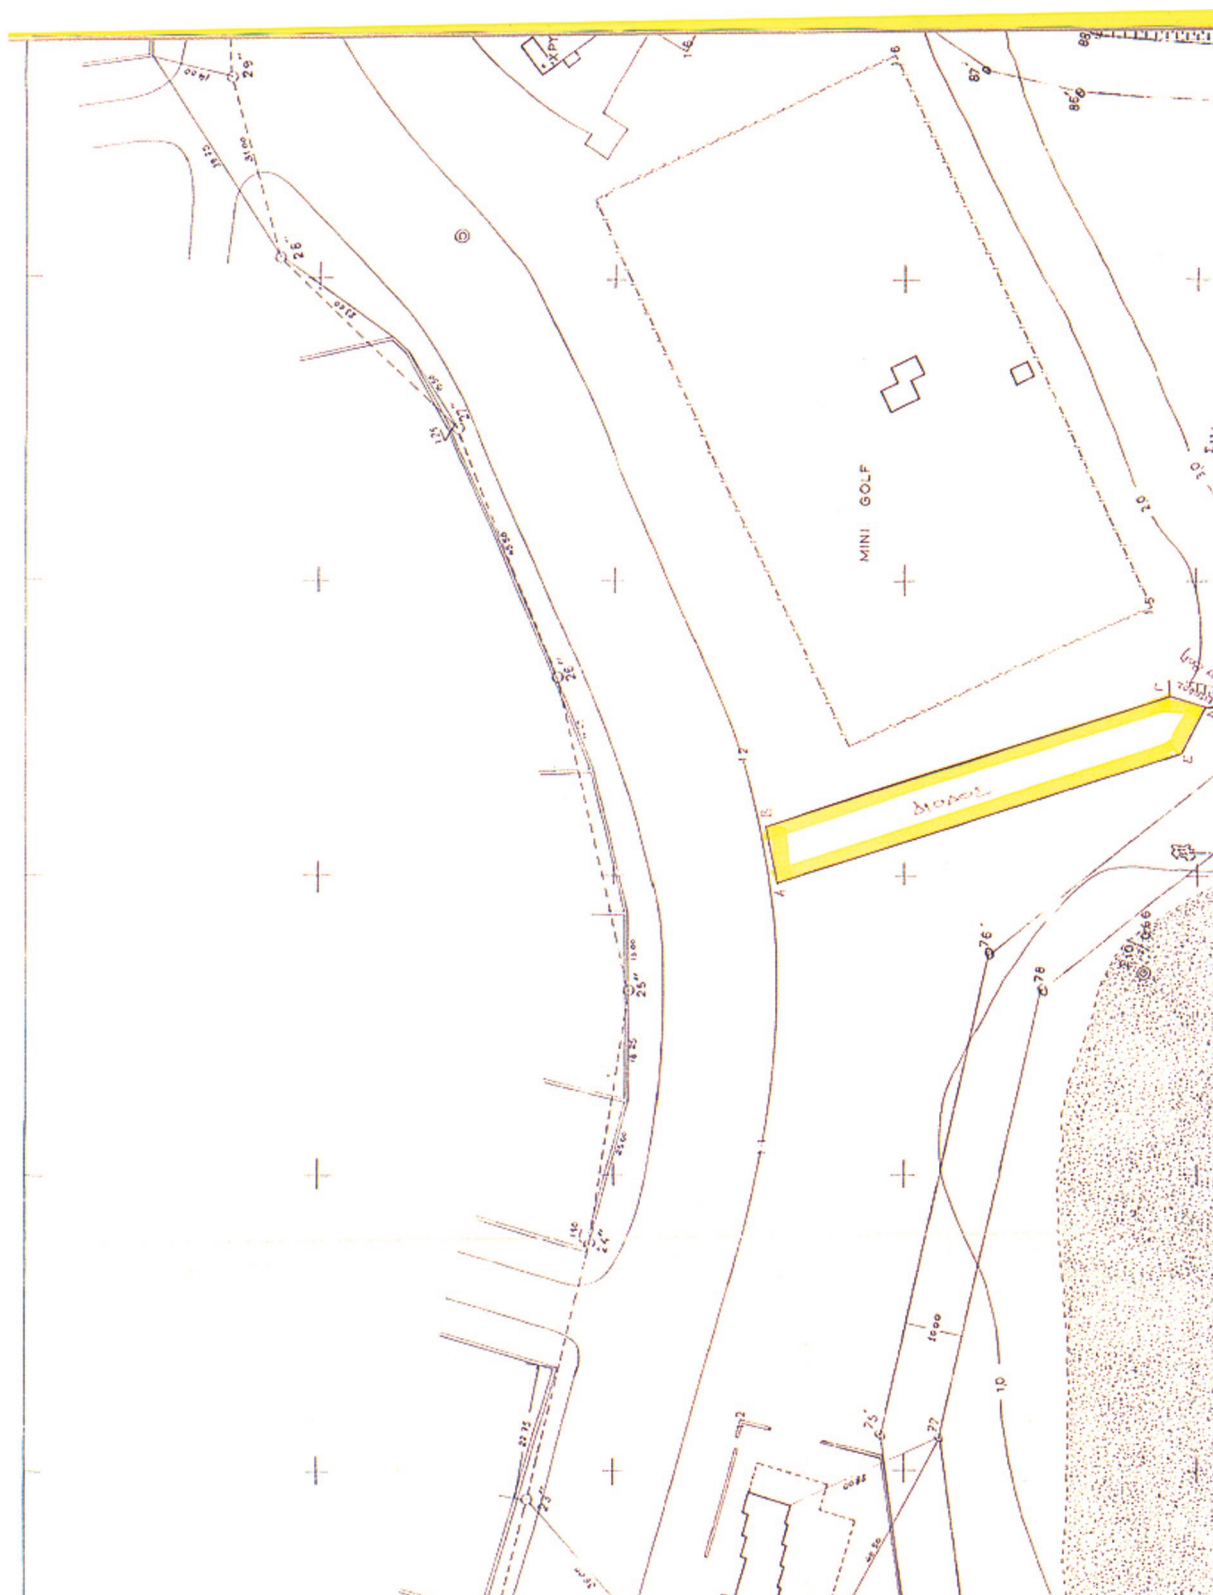


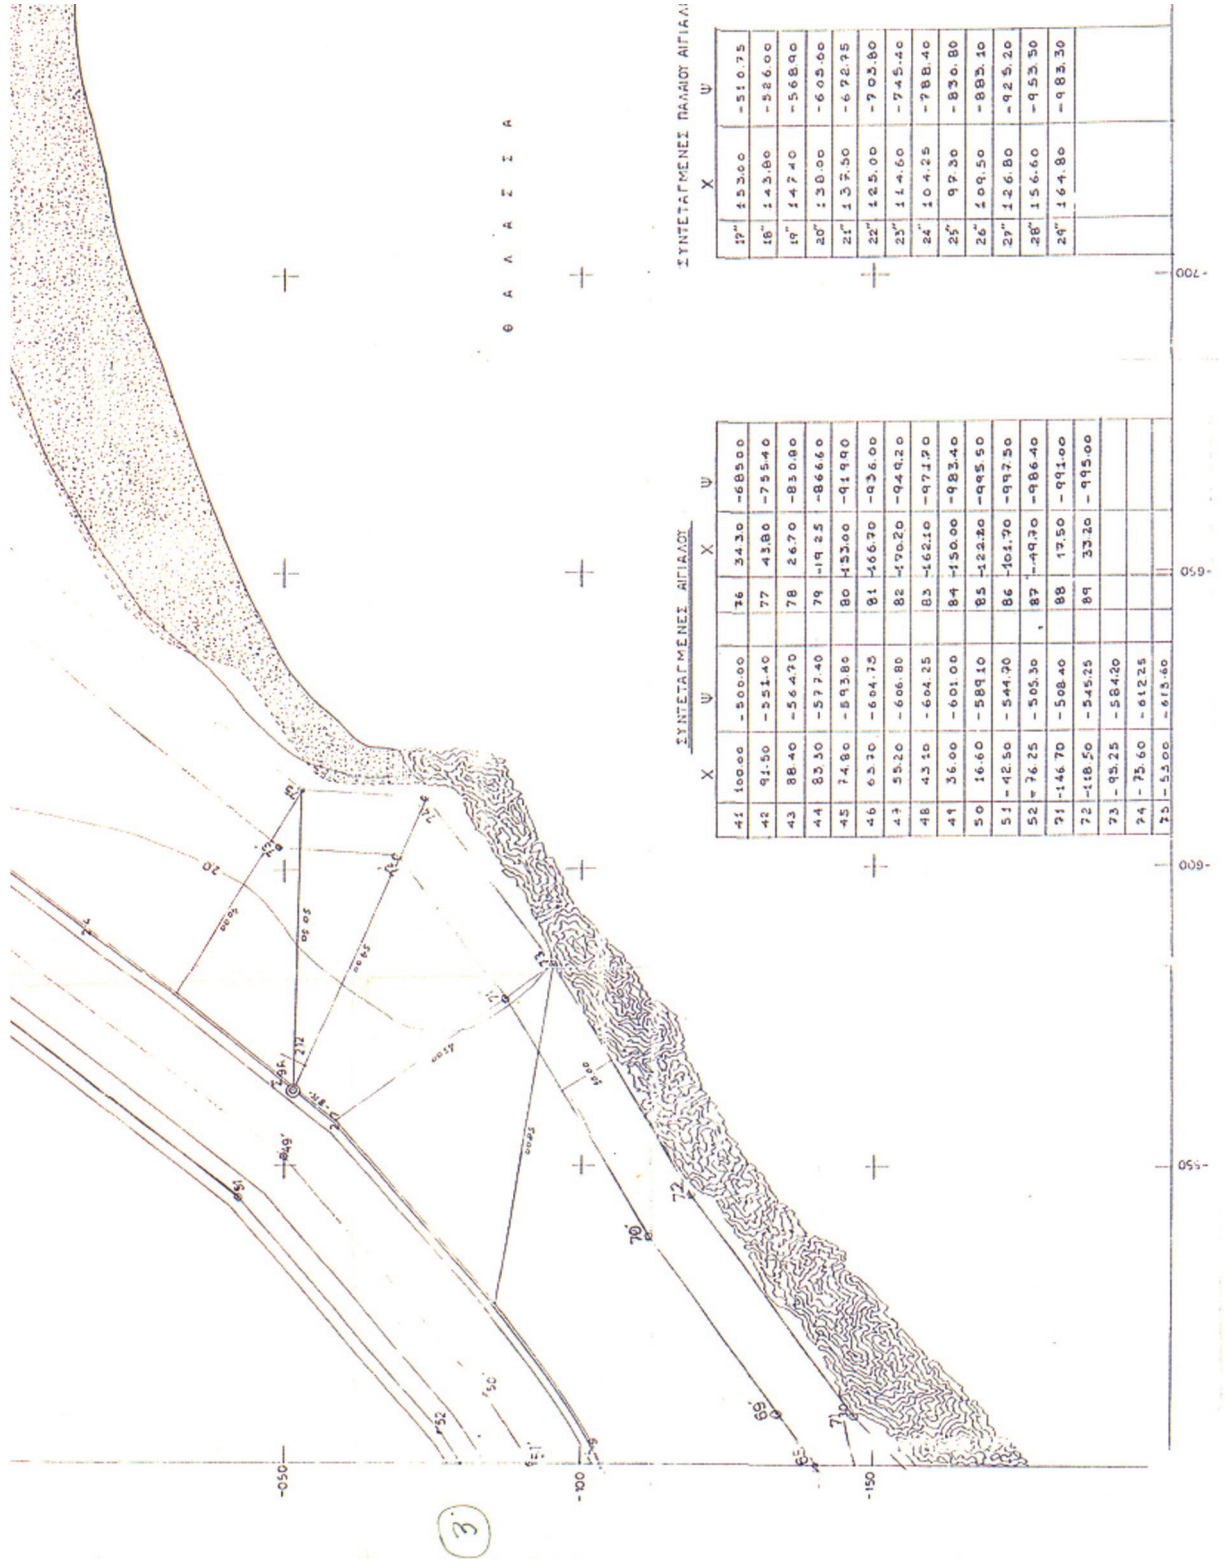


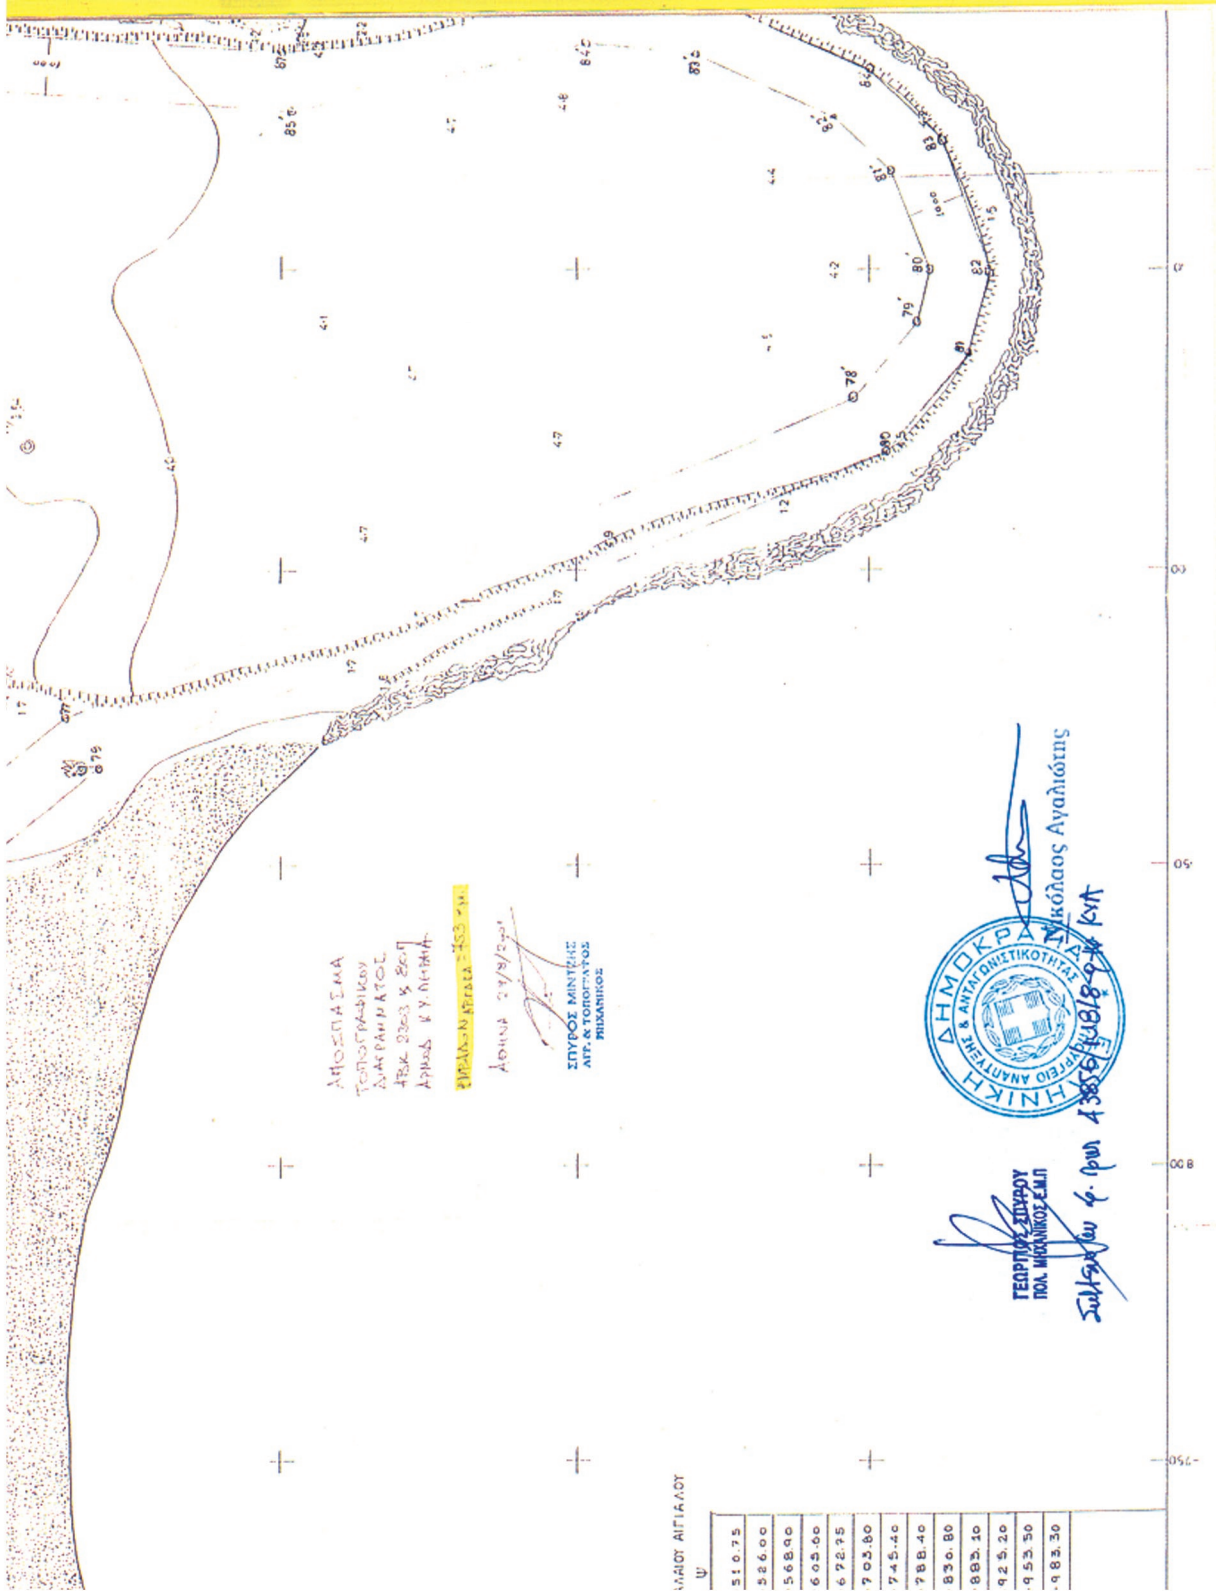


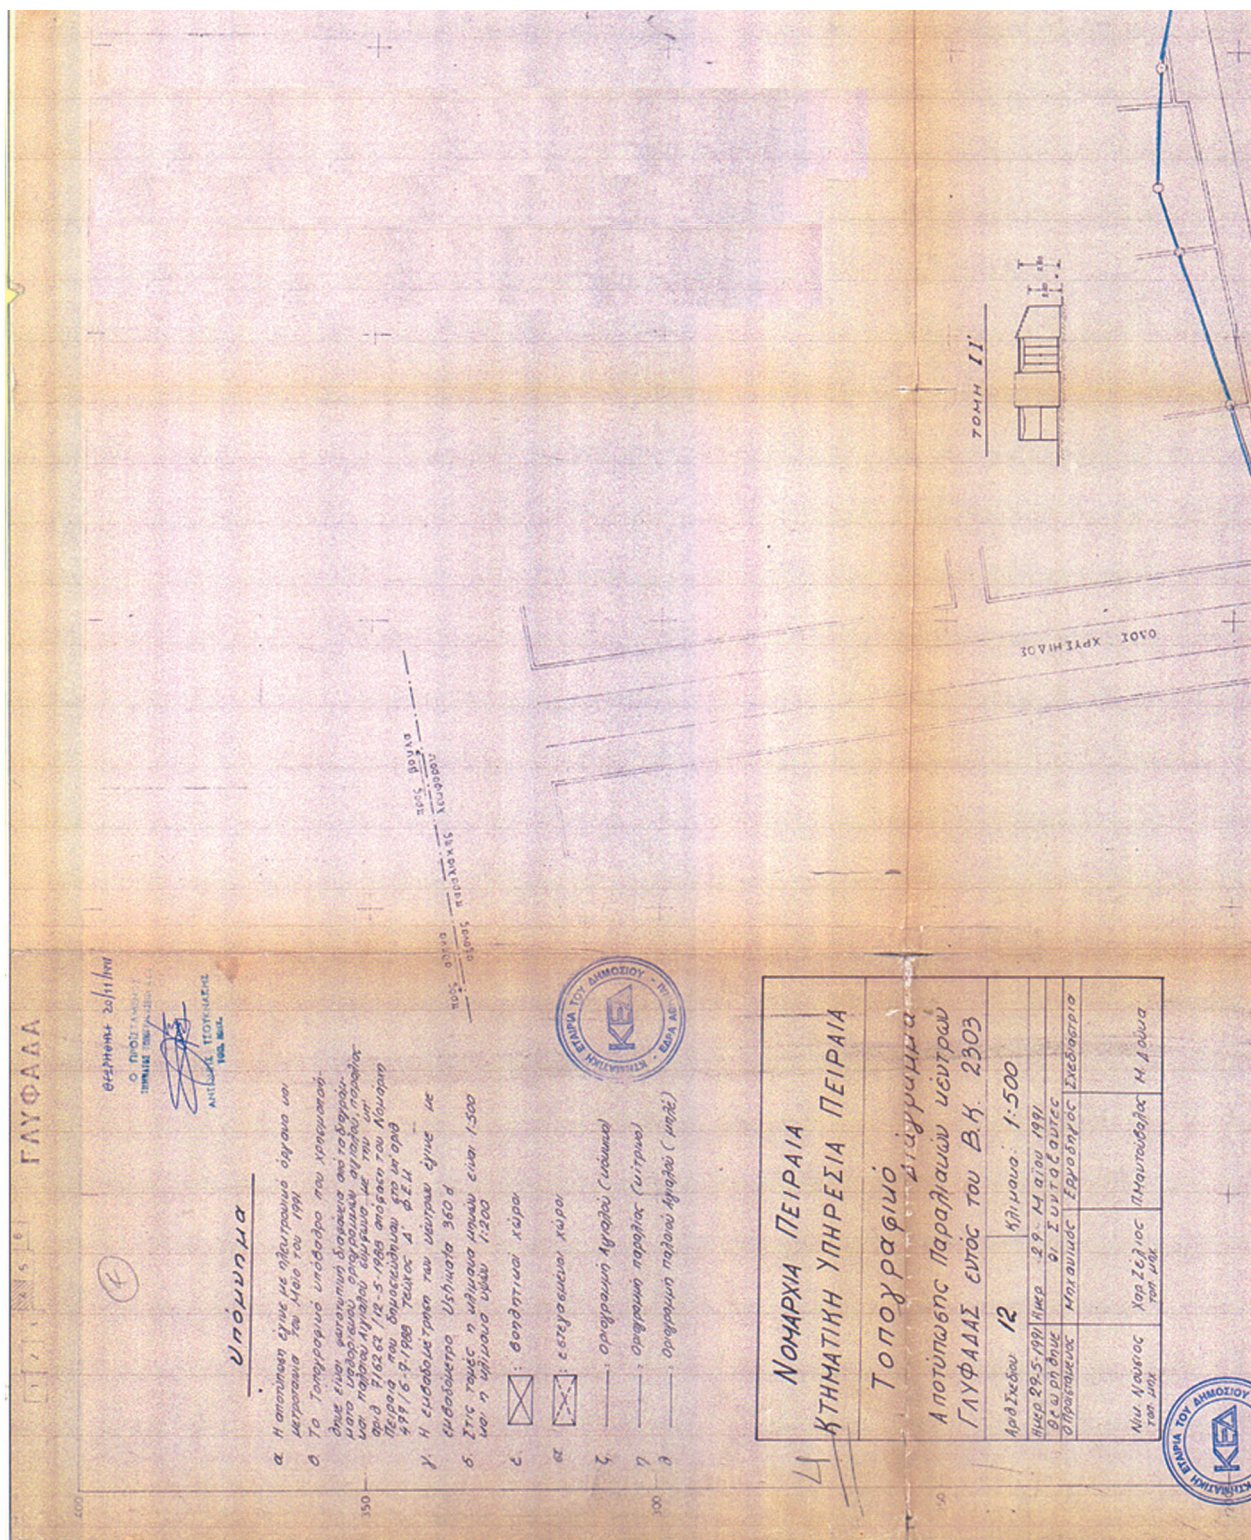


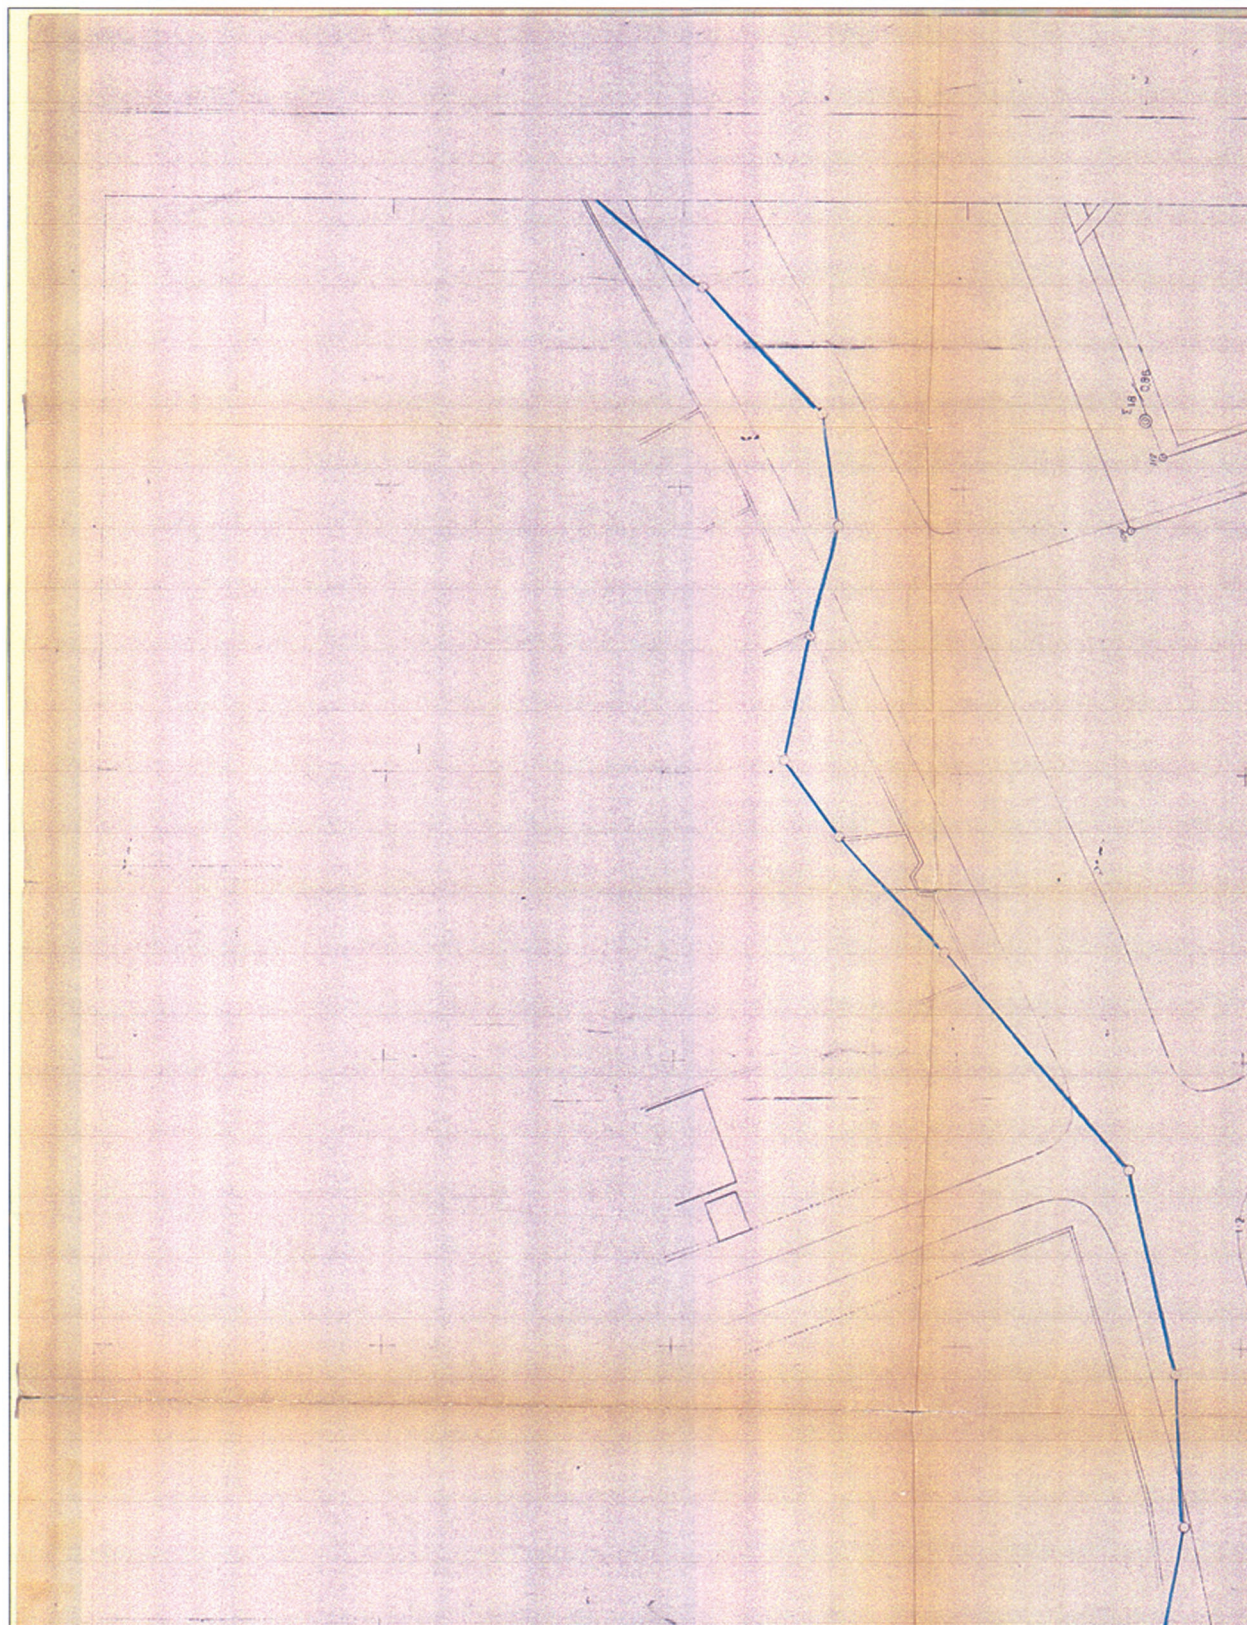


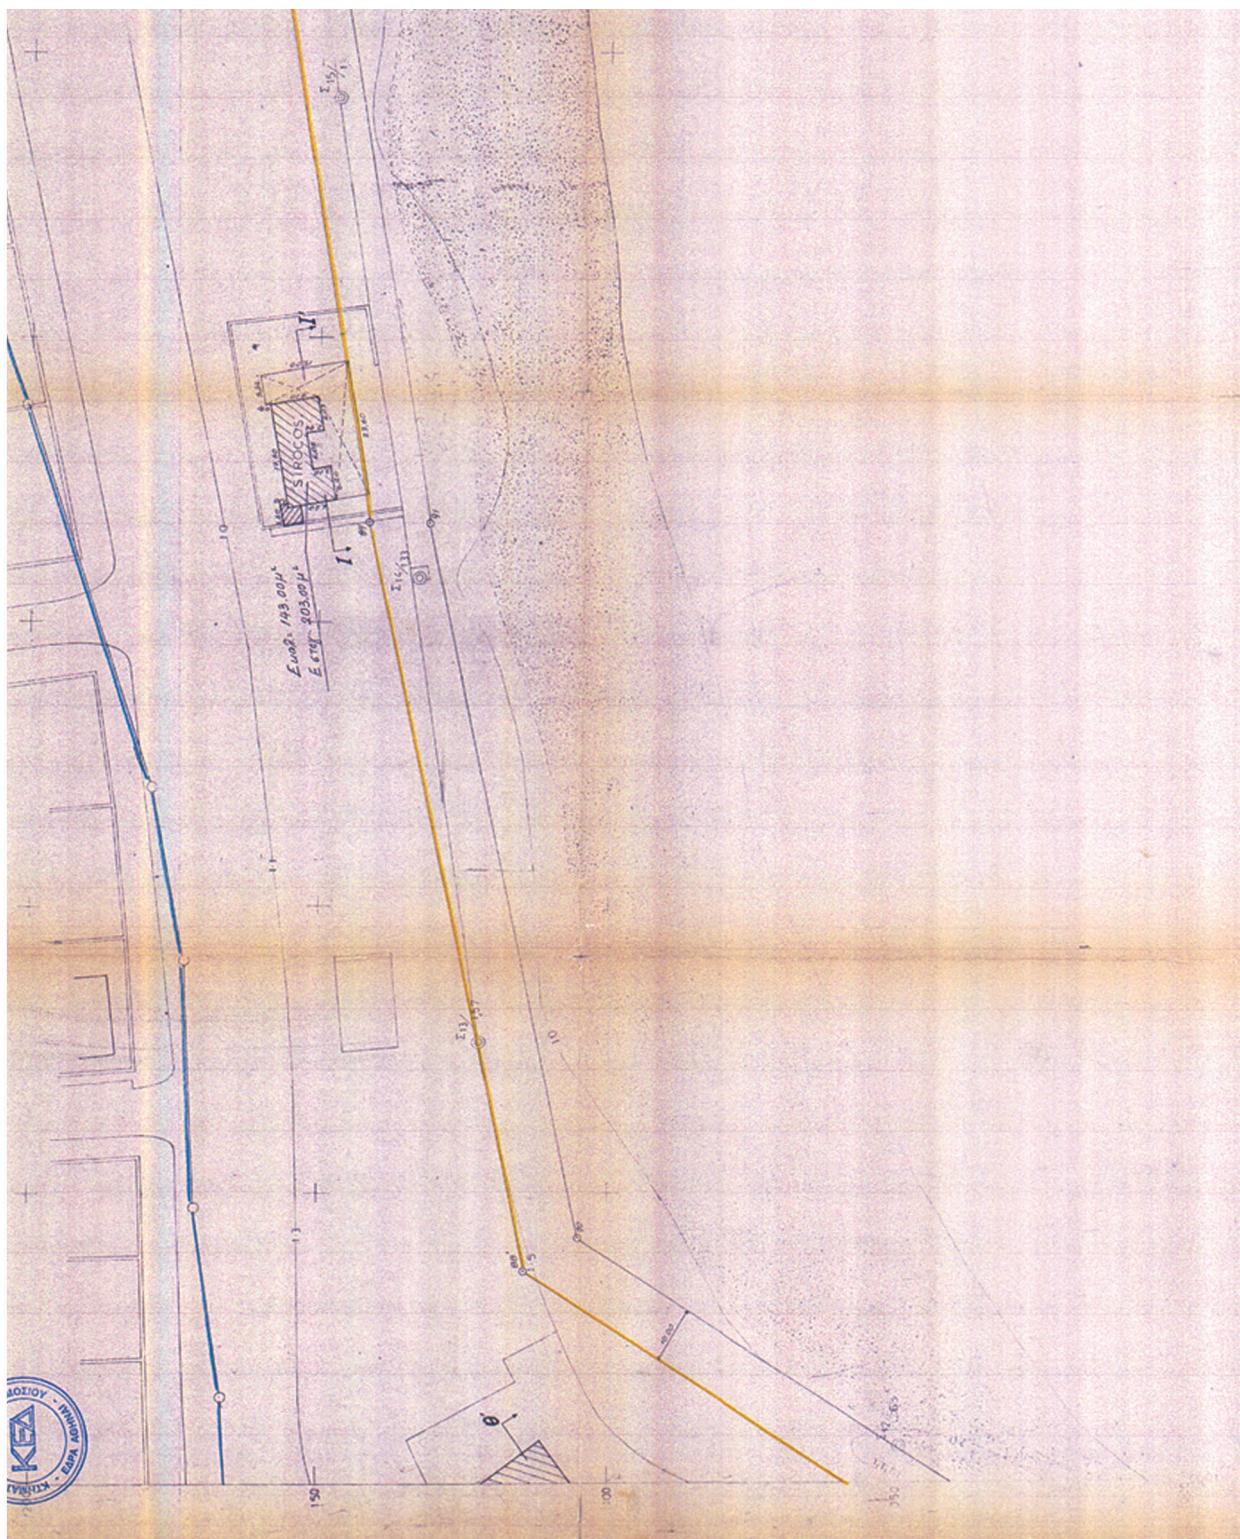

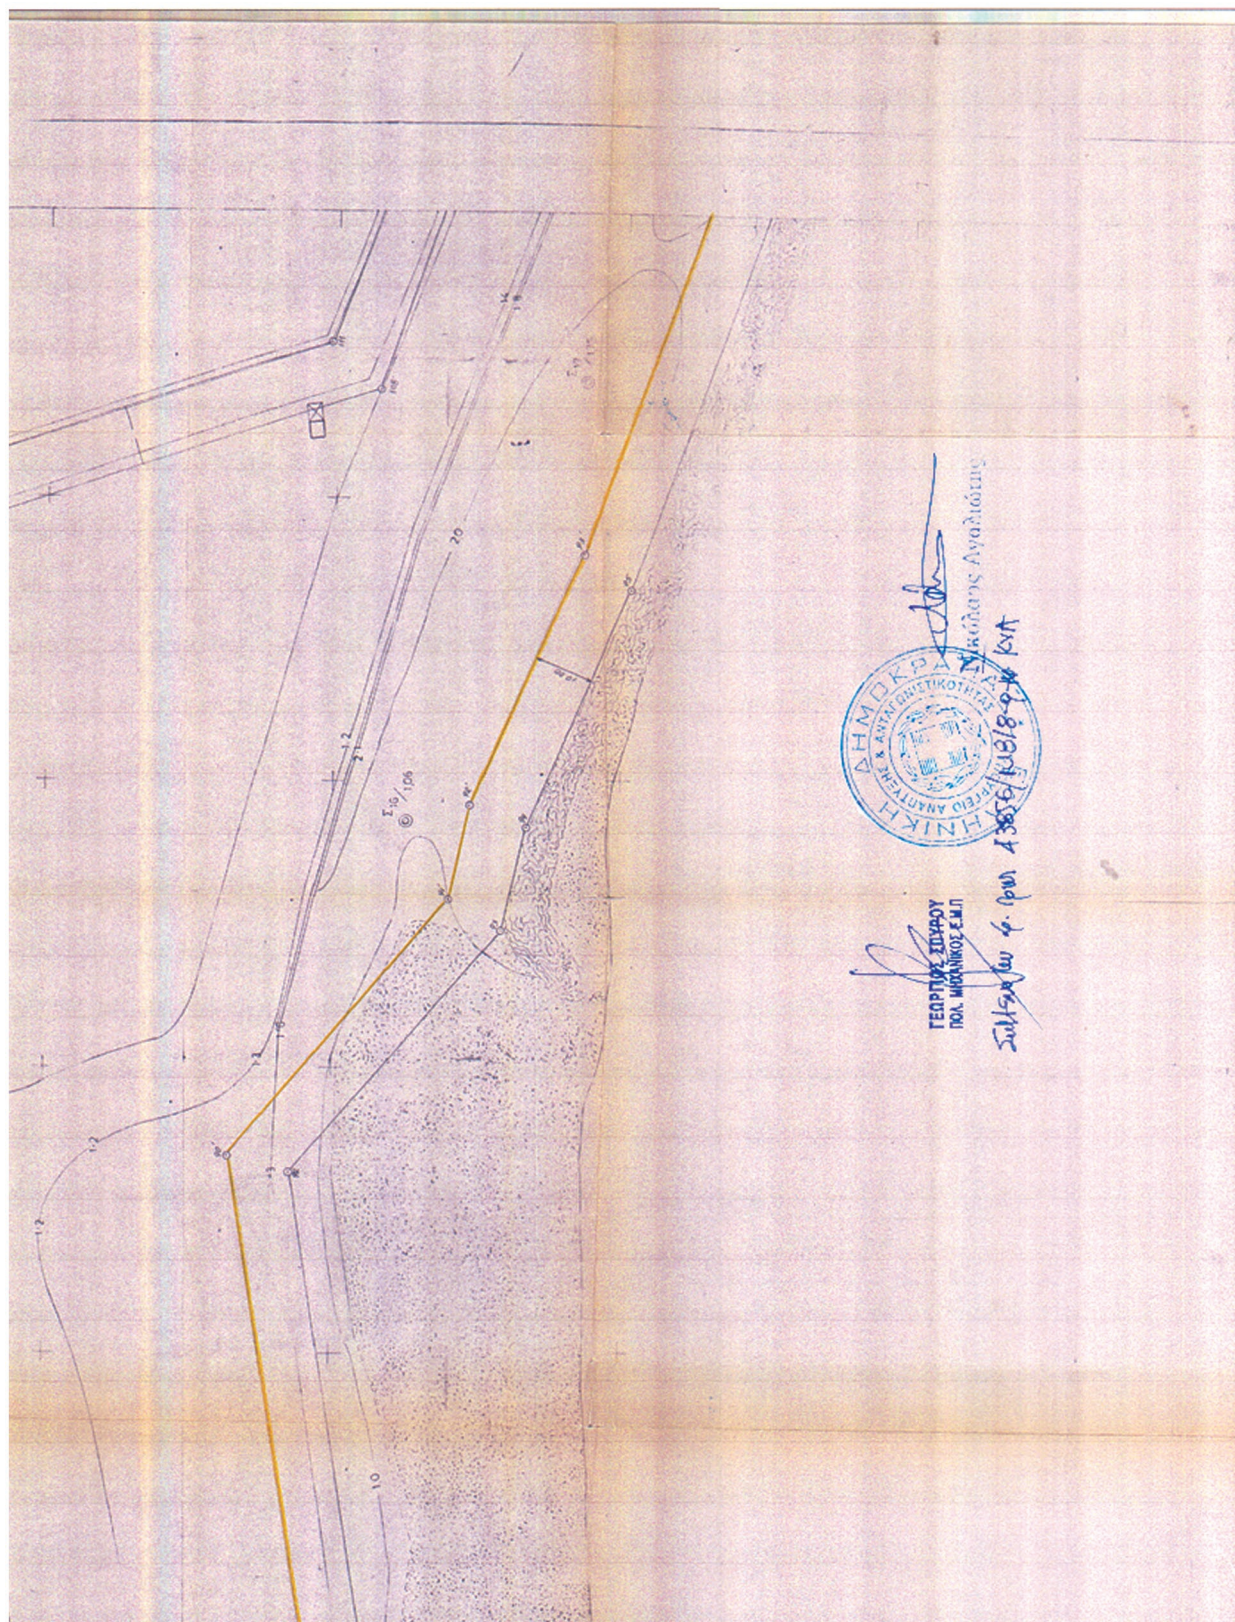

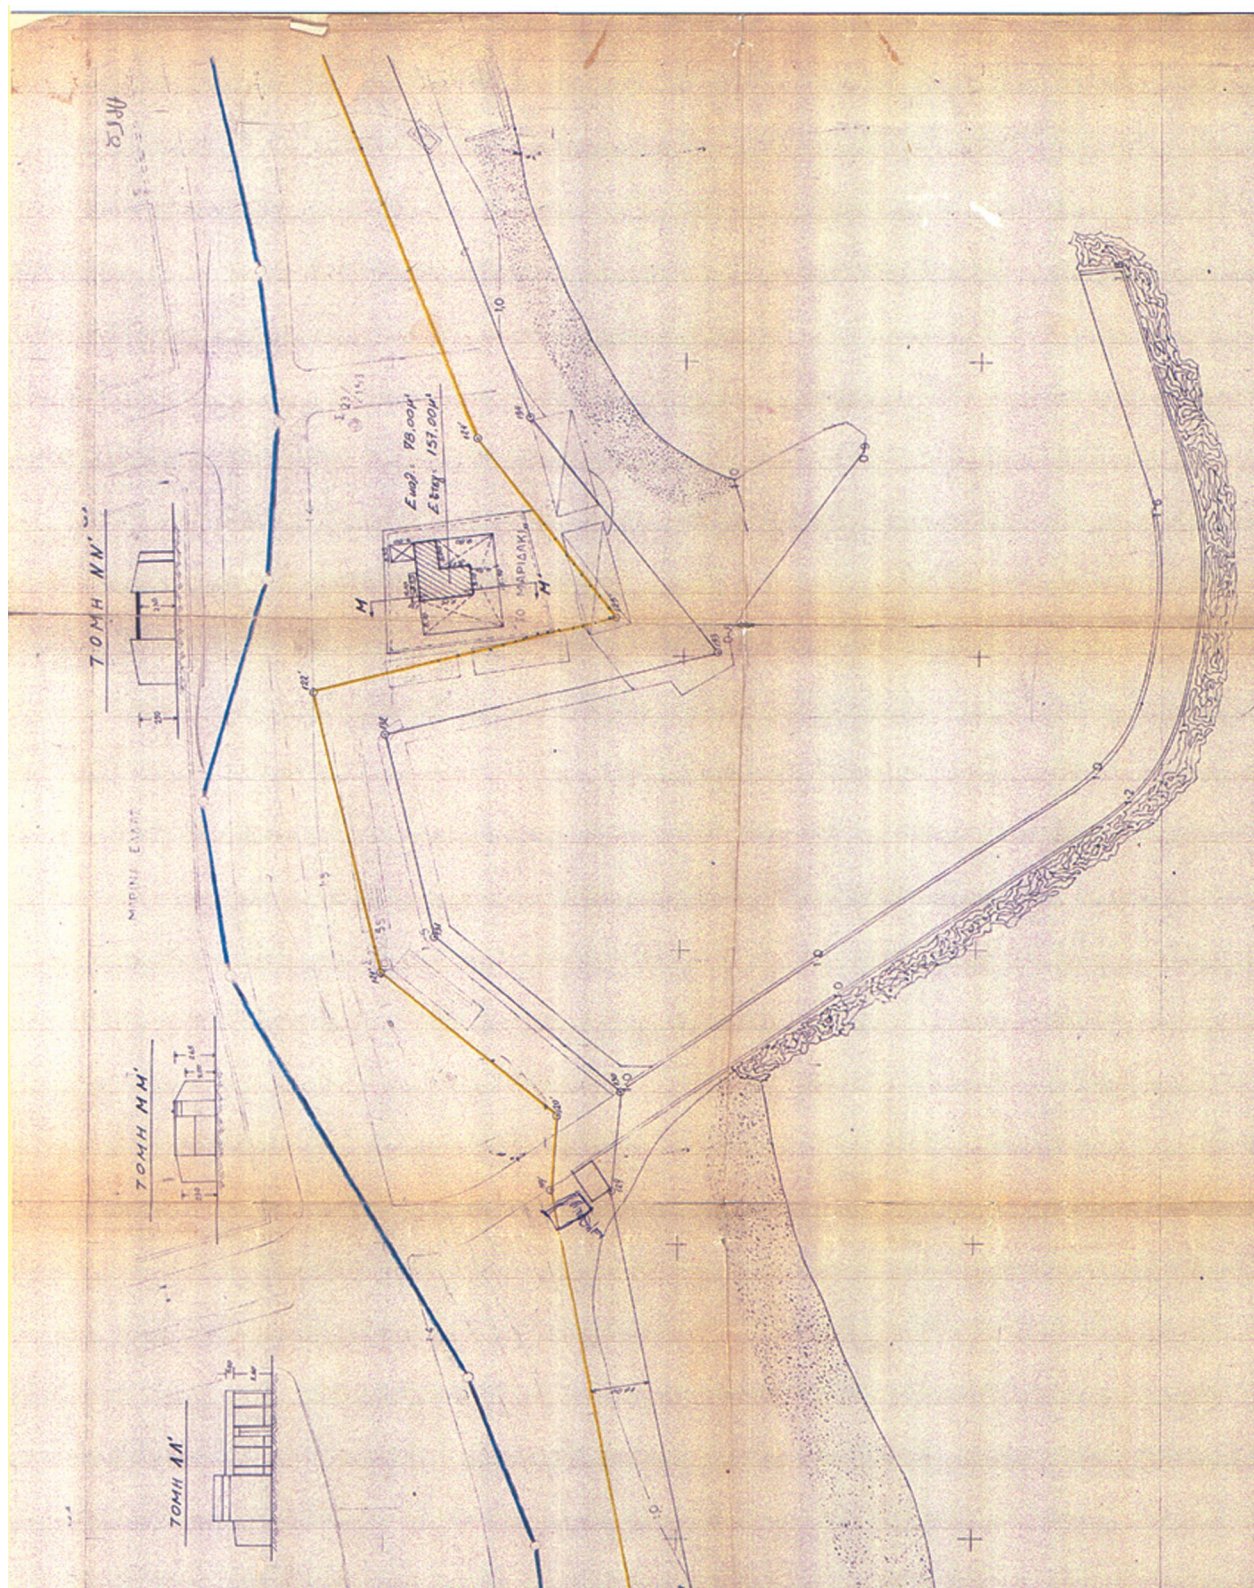

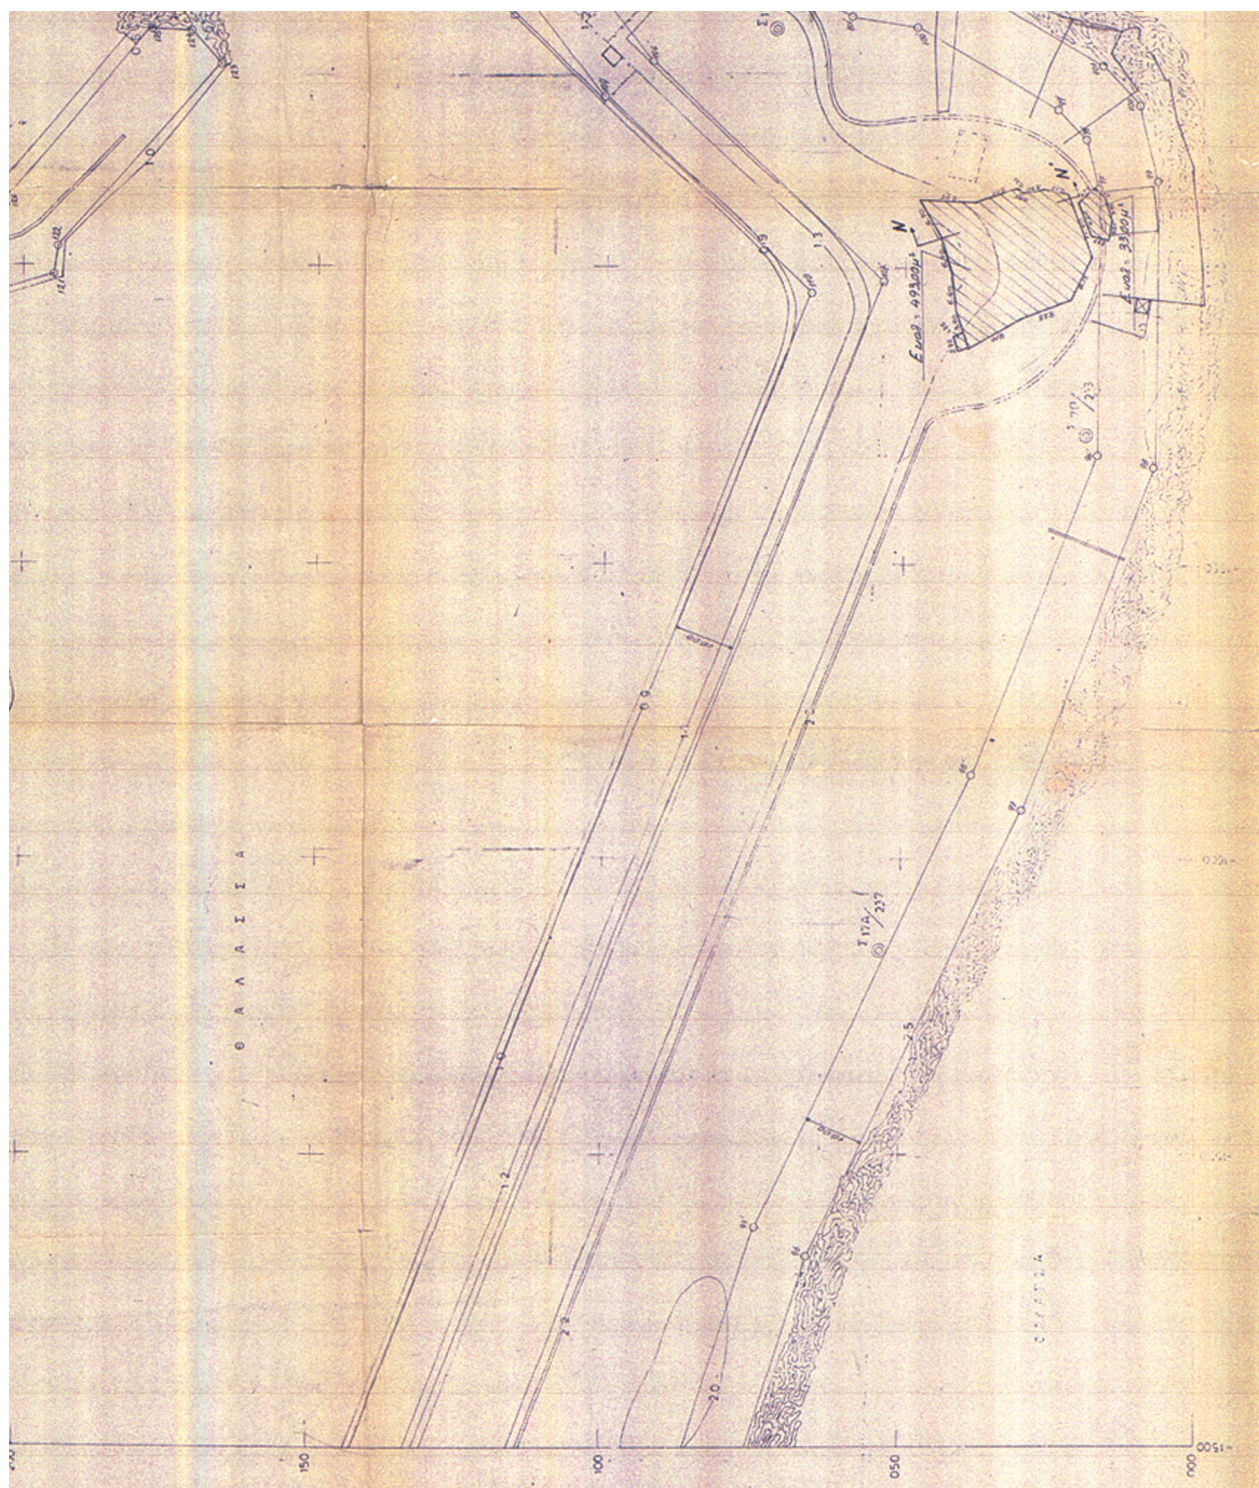

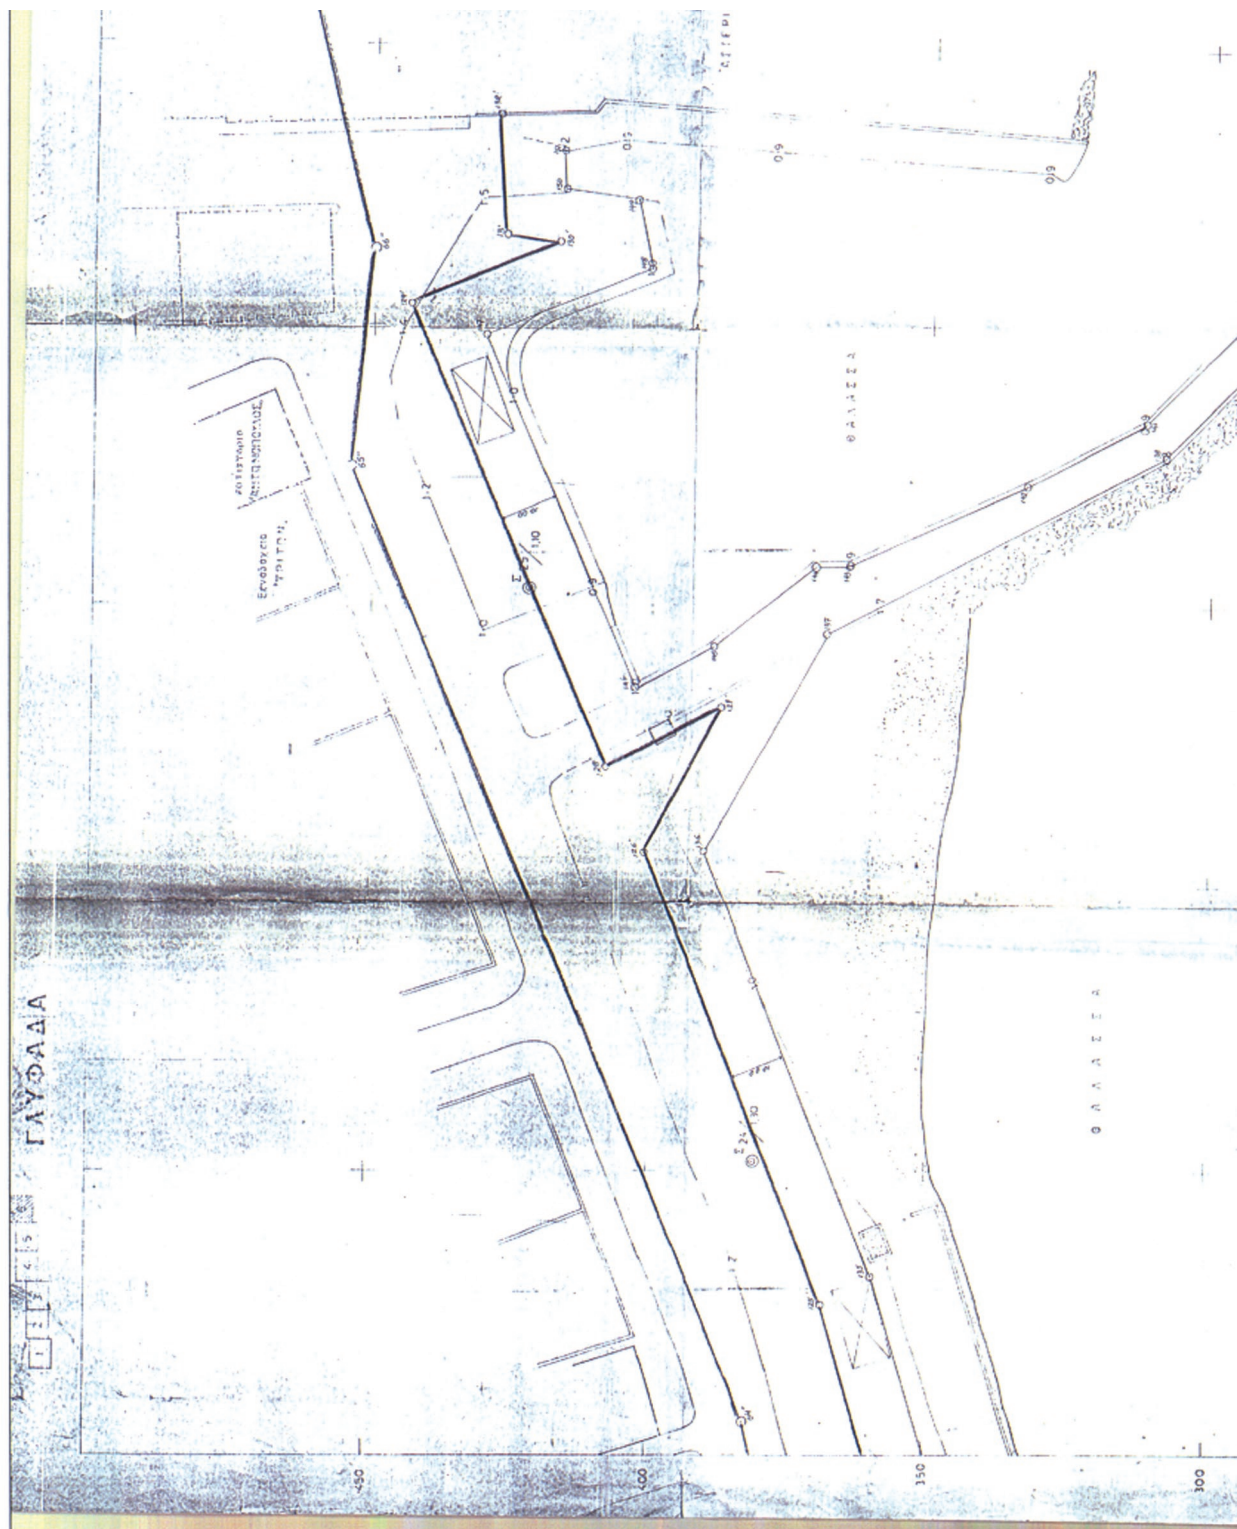**ΕΘΝΙΚΟ ΤΥΠΟΓΡΑΦΕΙΟ**

Για τεχνικούς λόγους στο σχεδιάγραμμα,
έγινε σμίκρυνση, κατά ποσοστό 37%



100

150

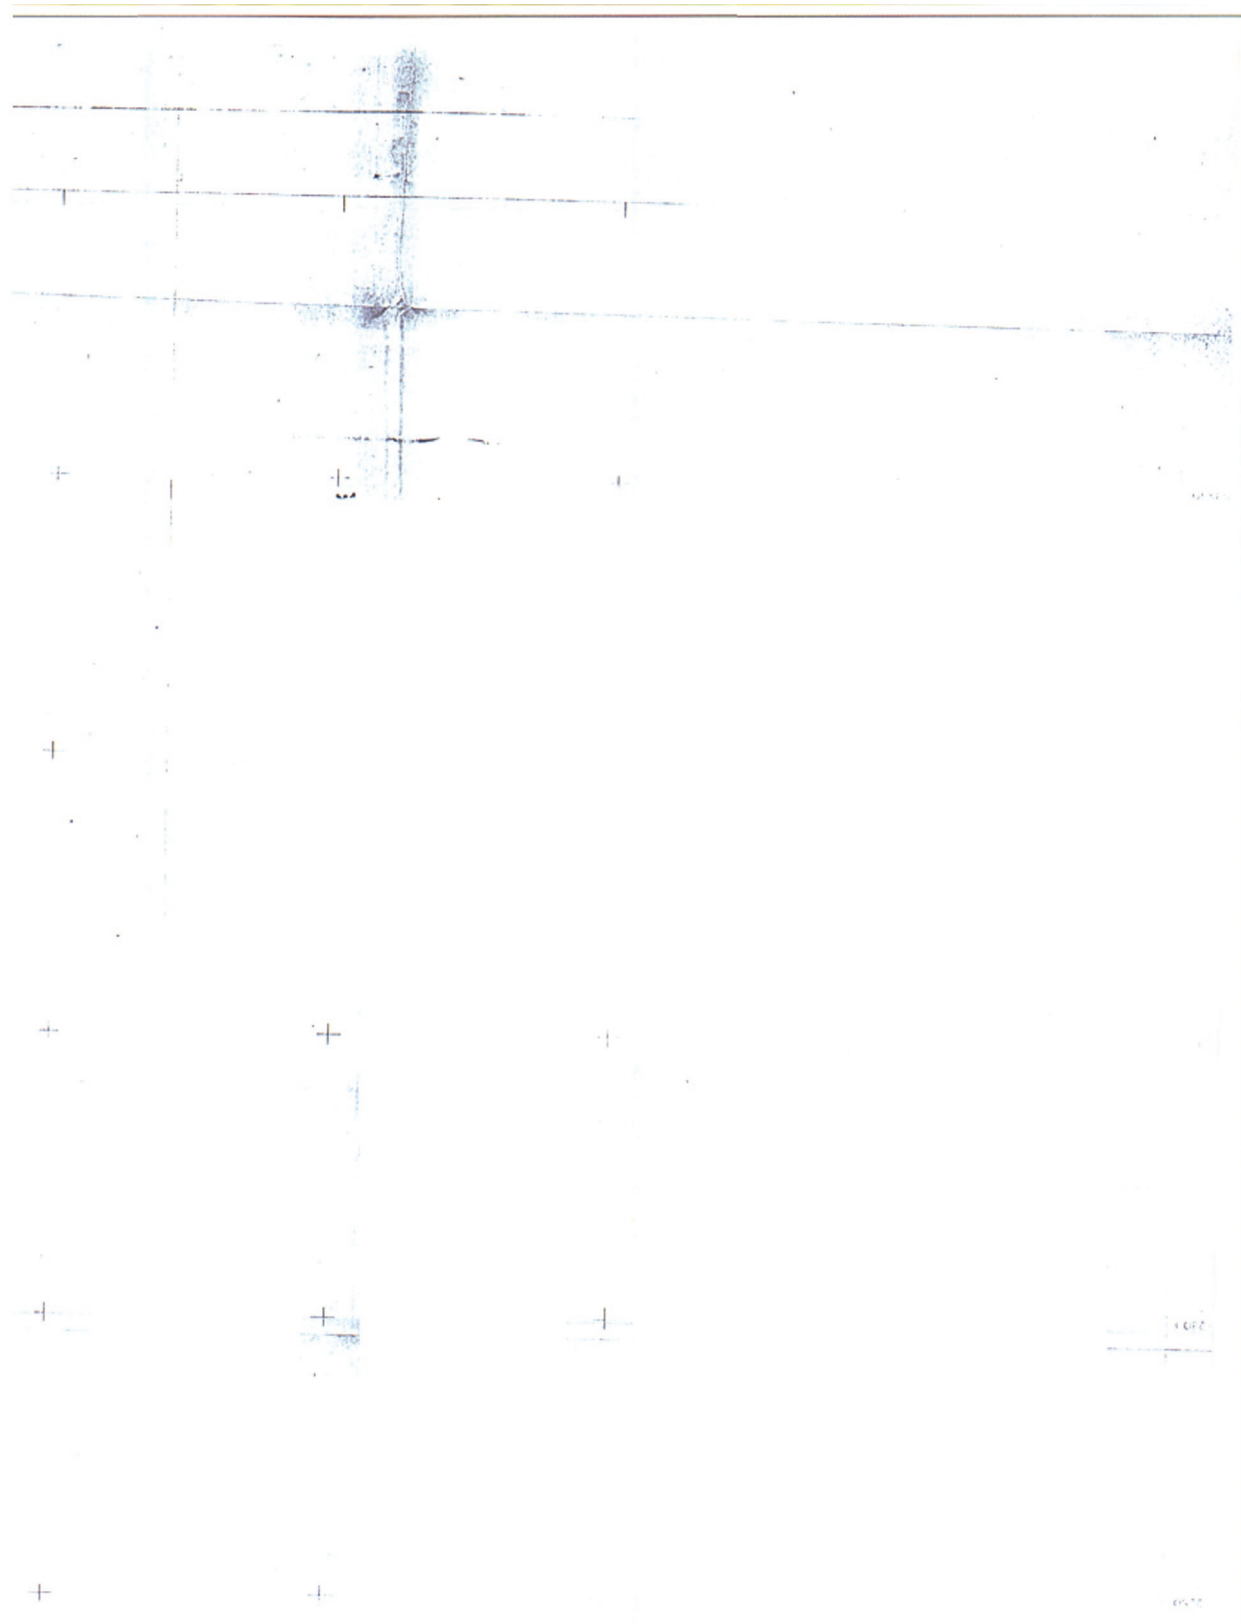


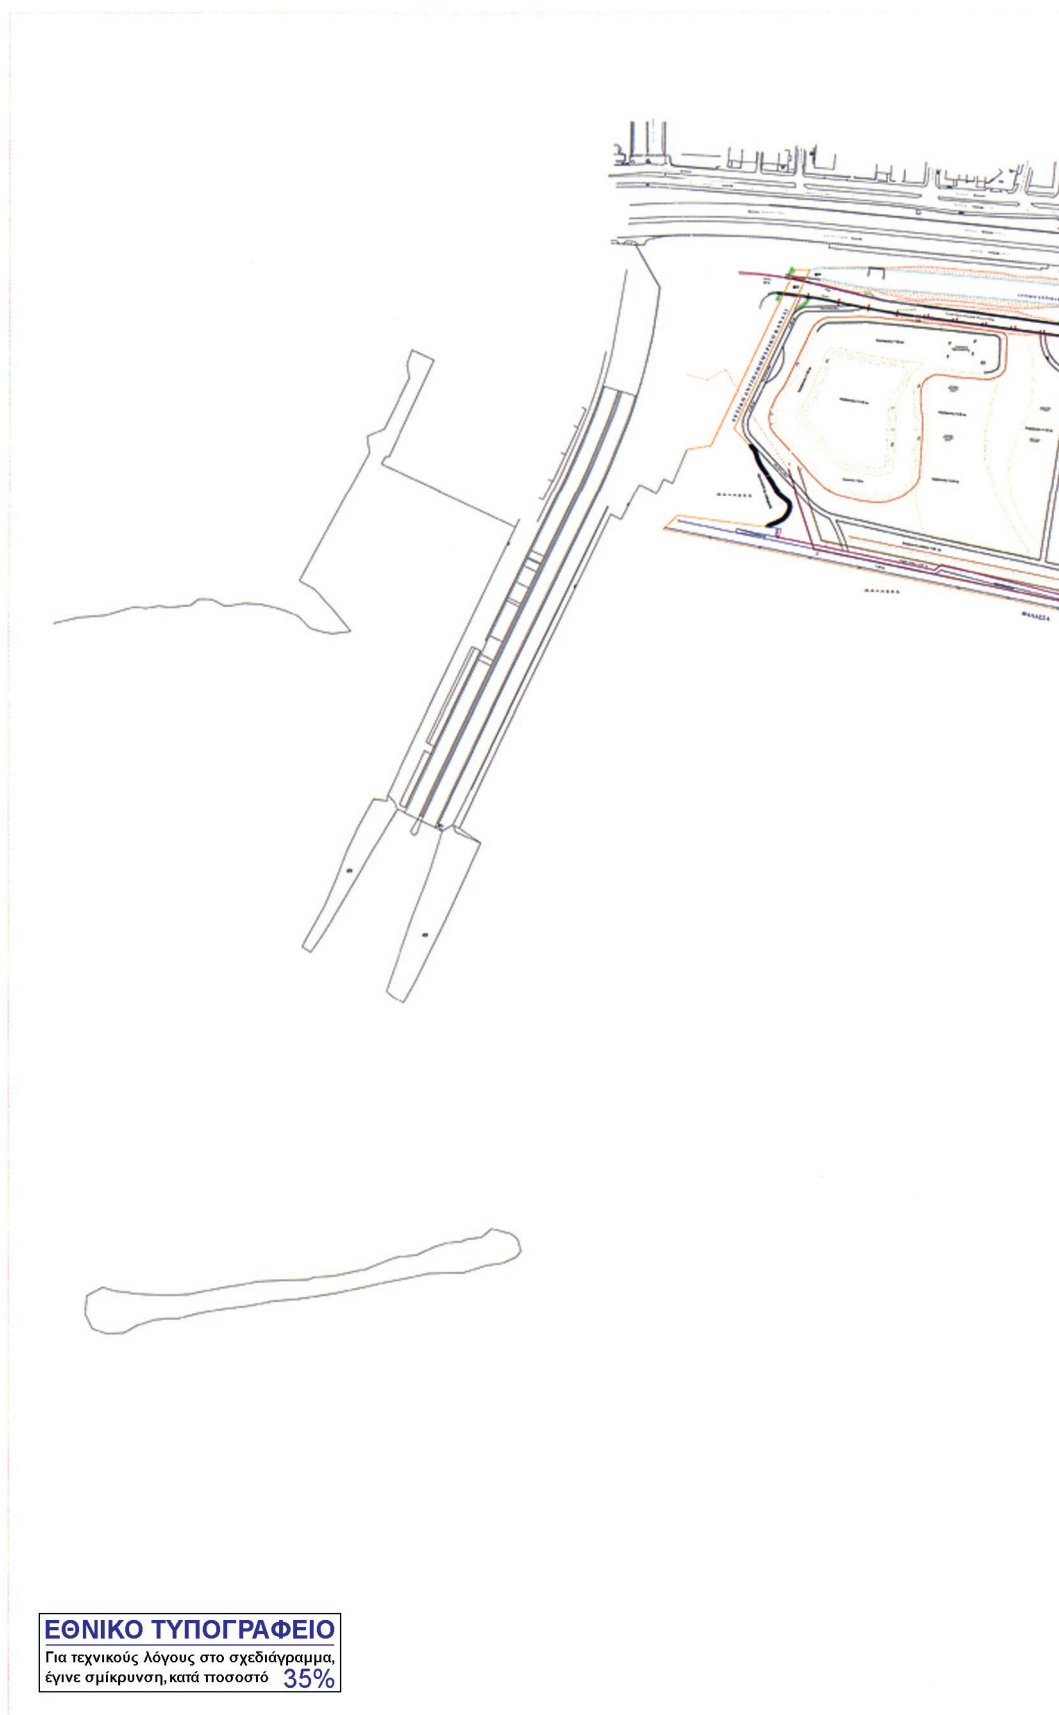


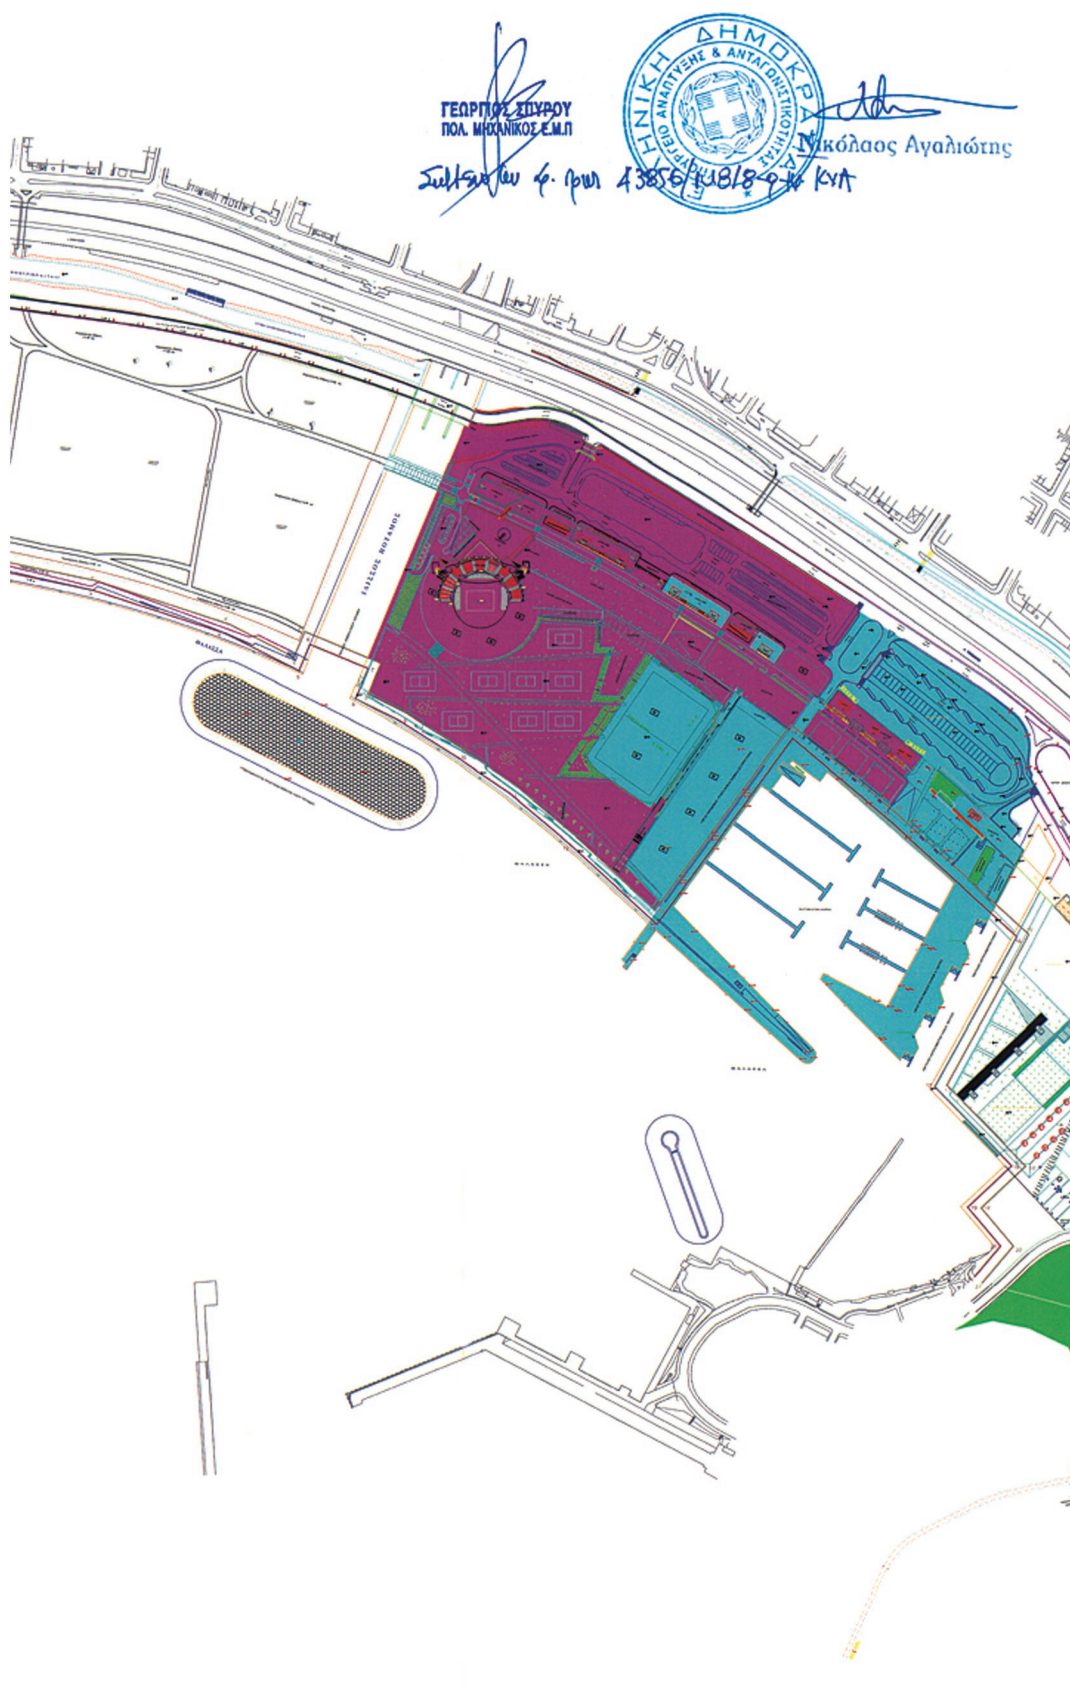


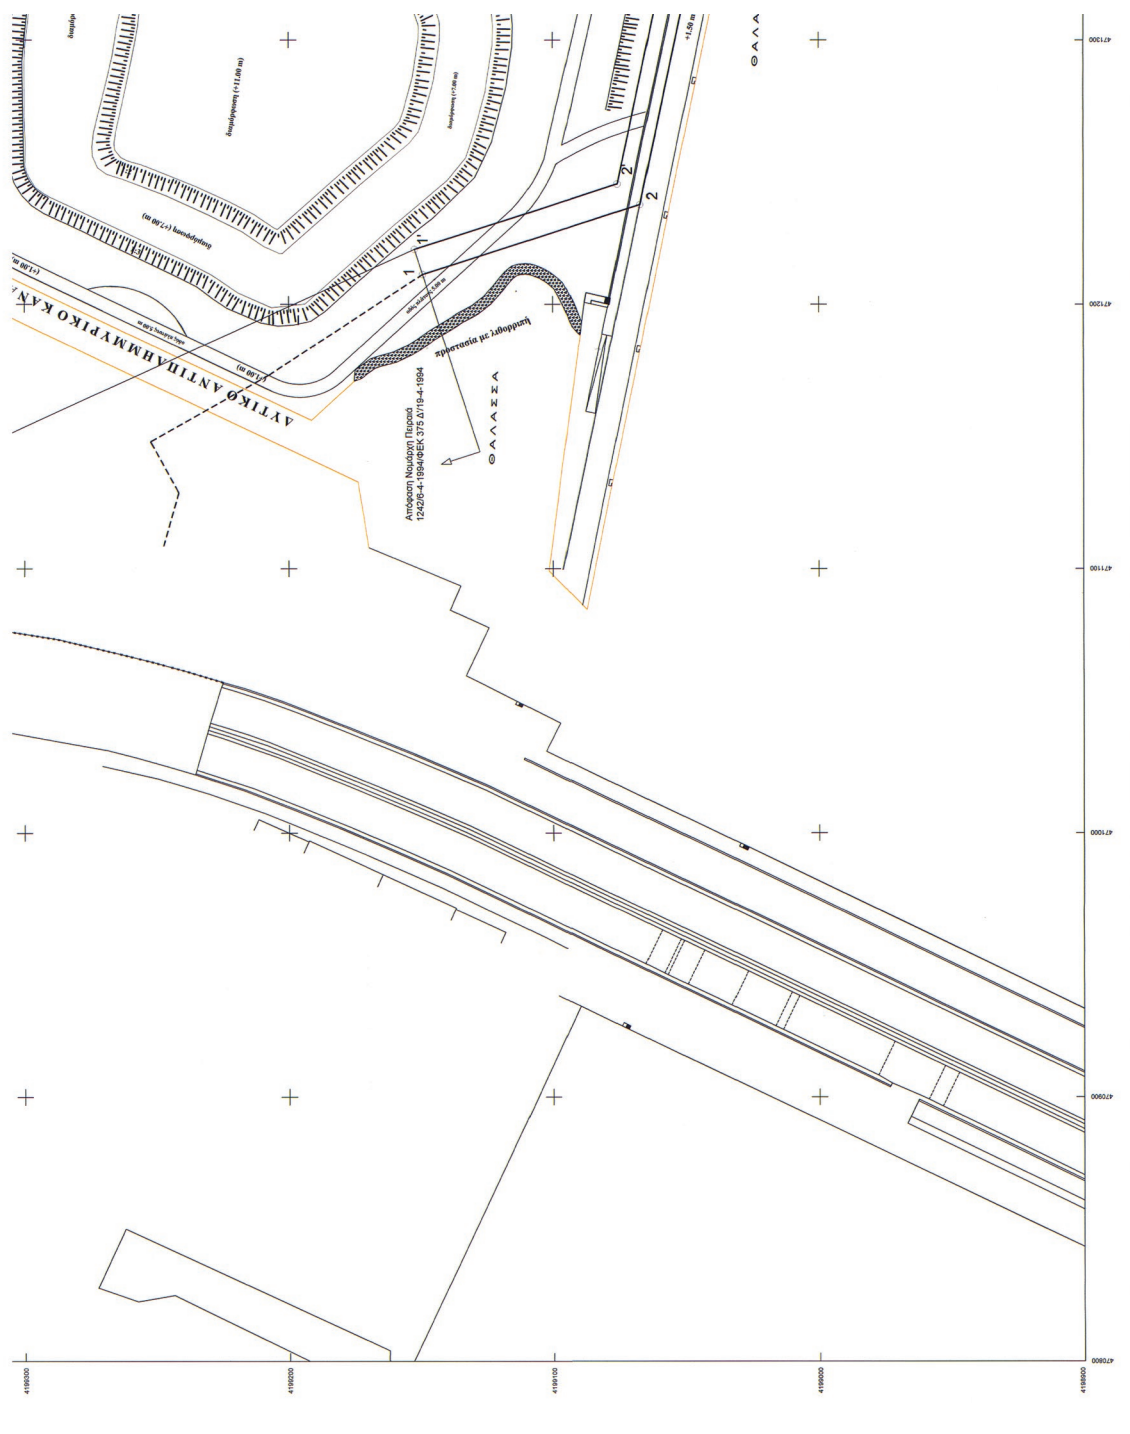

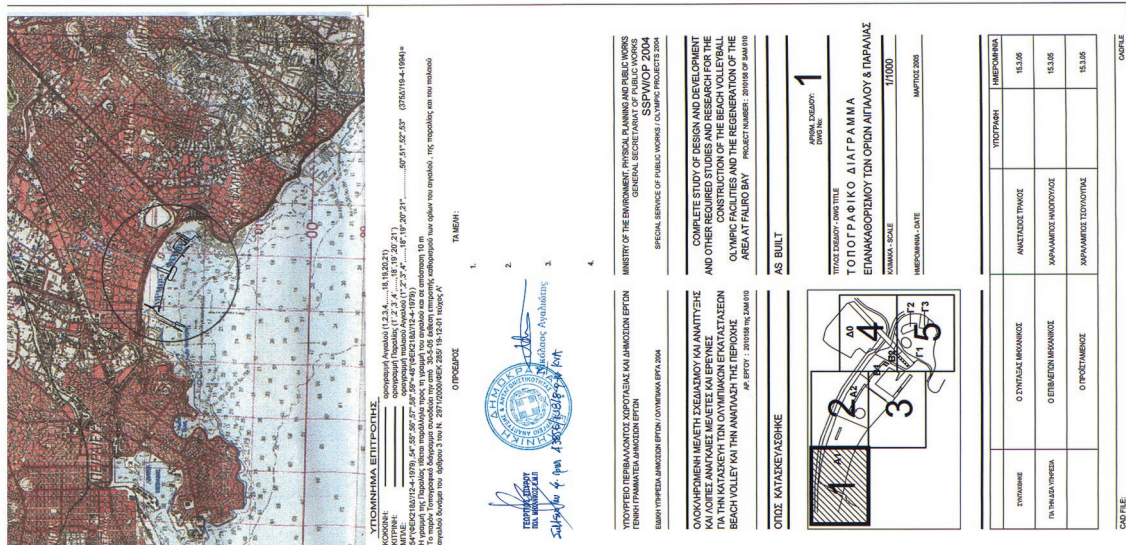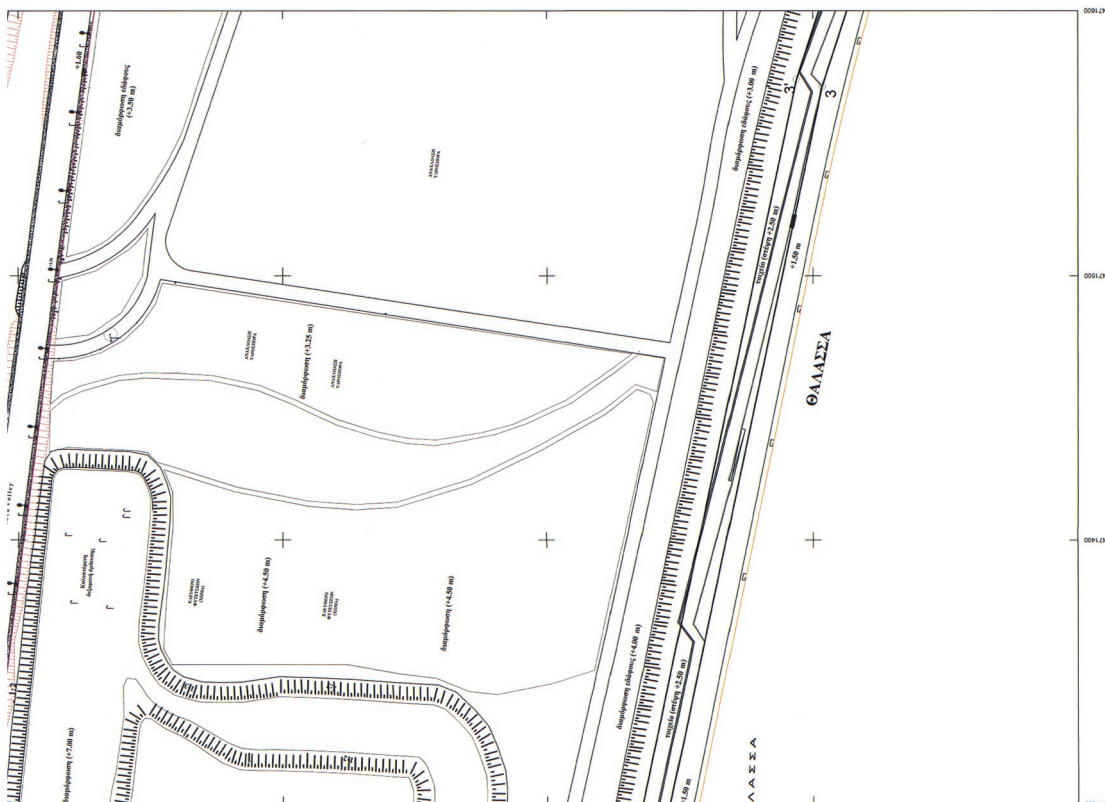

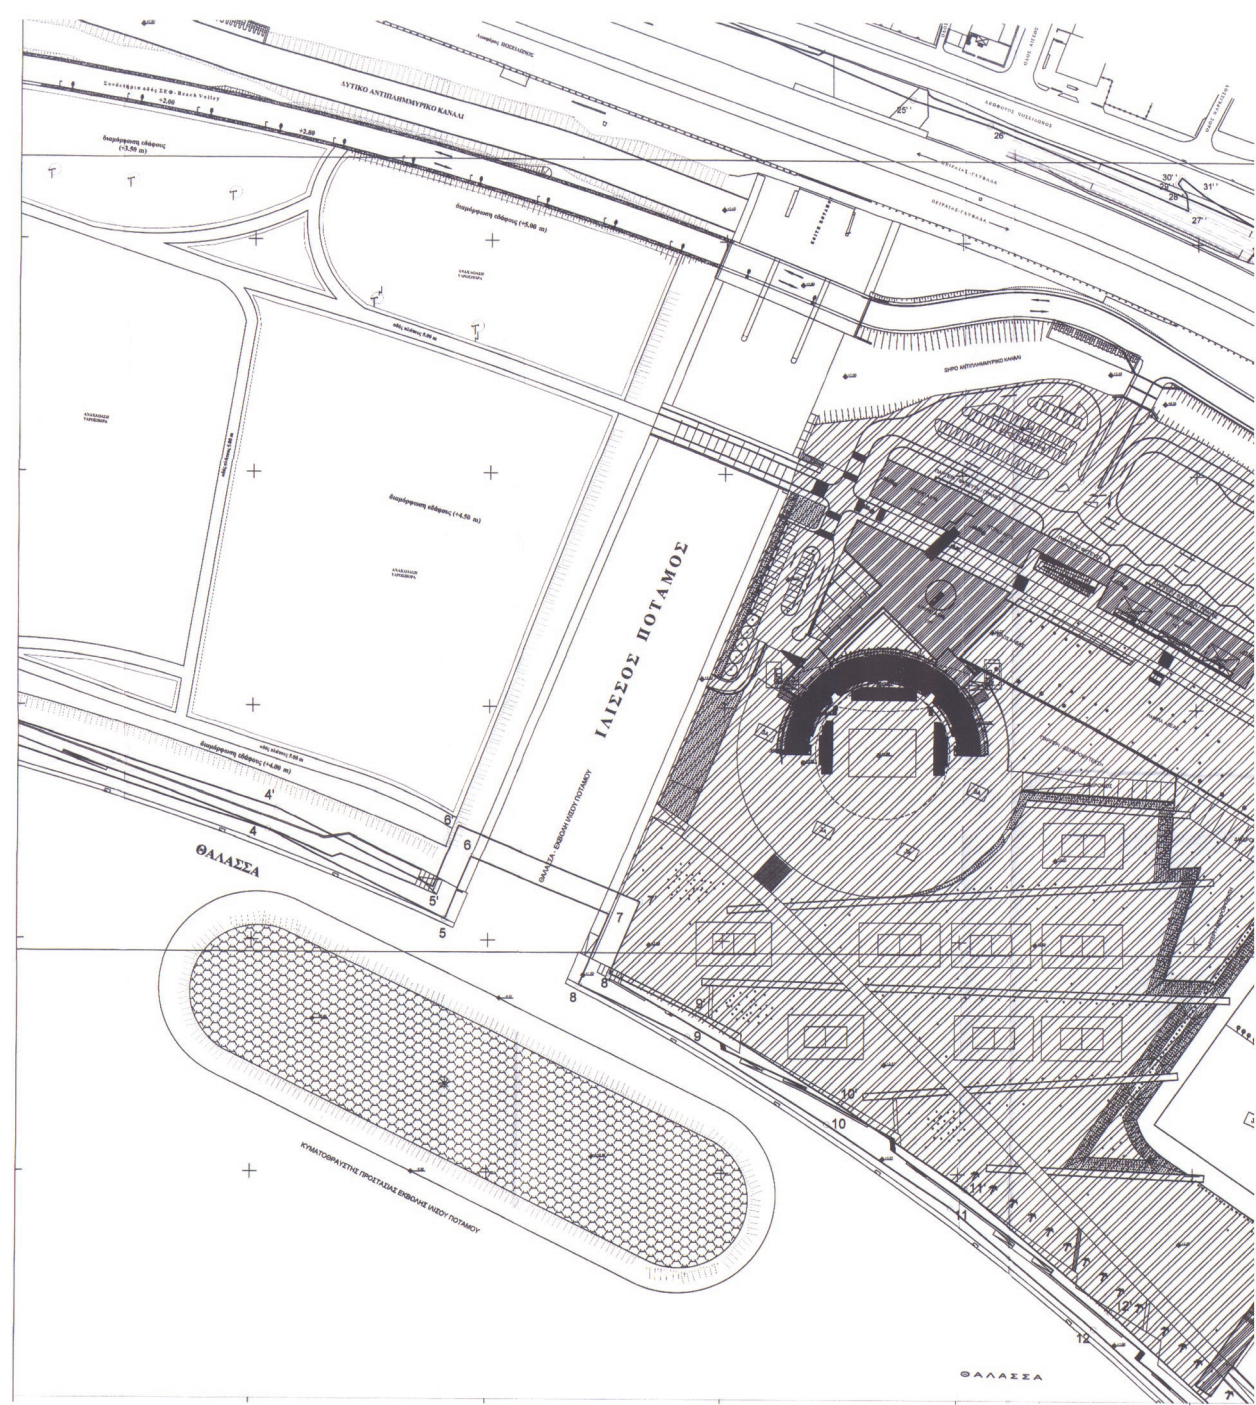


ΕΘΝΙΚΟ ΤΥΠΟΓΡΑΦΕΙΟ
Για τεχνικούς λόγους στο σχεδιάγραμμα,

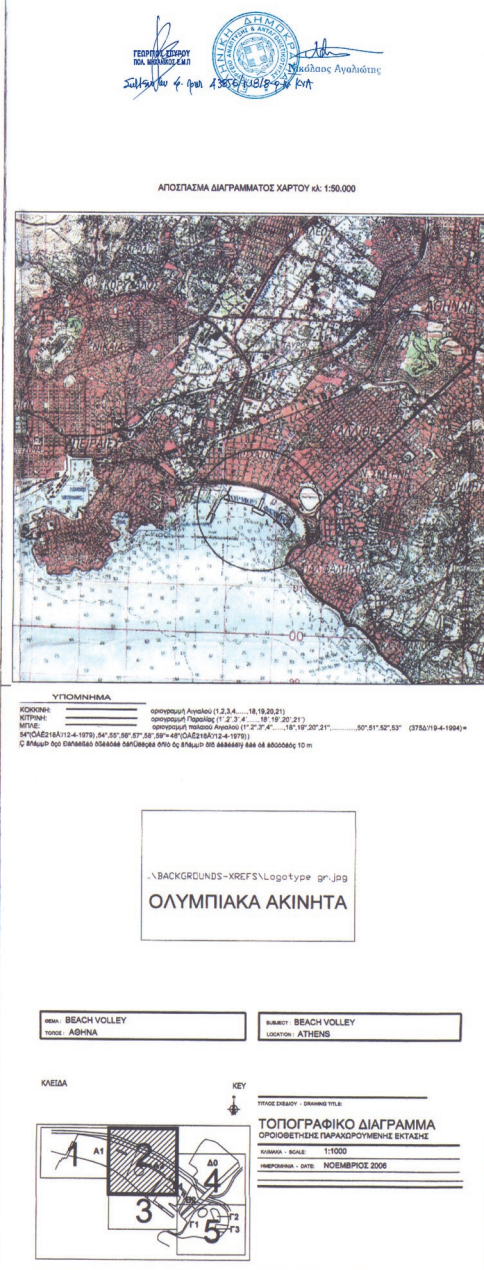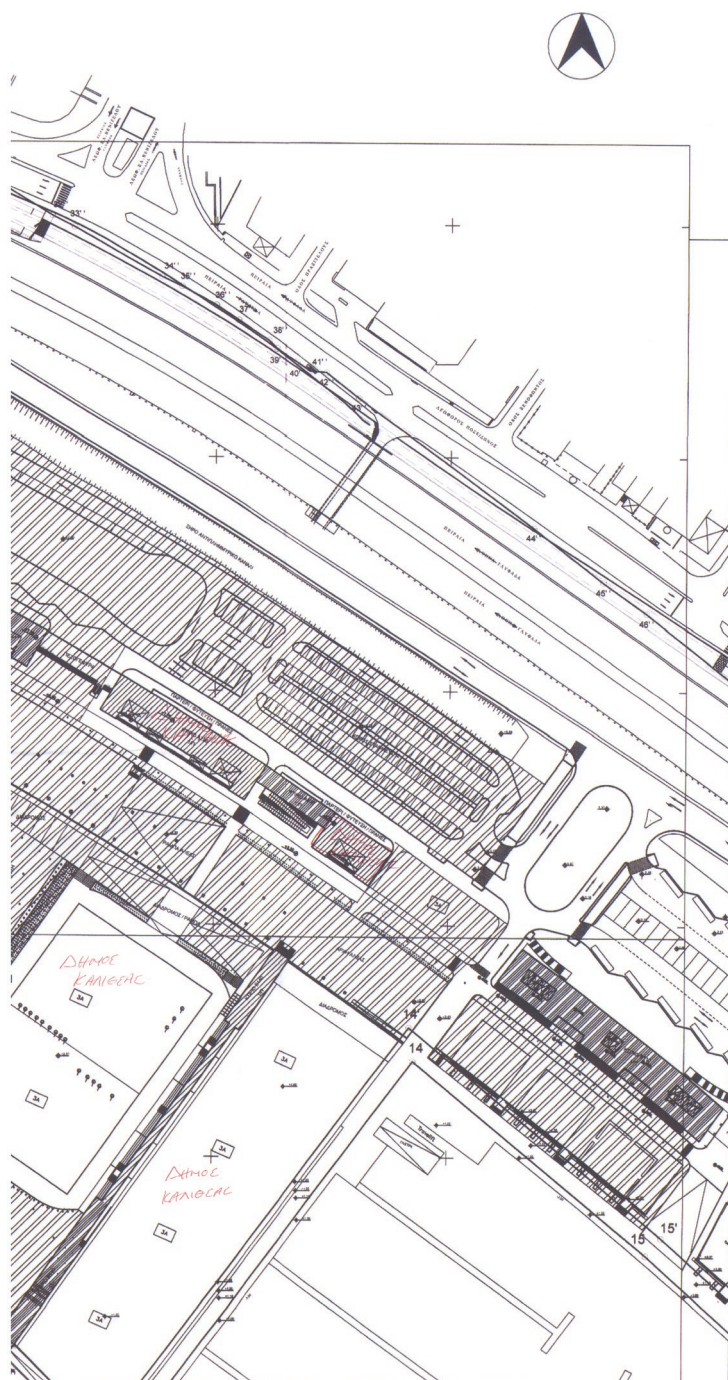

ΠΙΝΑΚΑΣ ΣΥΝΤΕΛΕΣΜΕΝΩΝ ΚΟΡΥΦΩΝ ΟΡΙΟΓΡΑΦΙΚΗΣ ΠΑΛΑΝΟΥ ΑΠΙΛΑΟΥ ΜΕΤΑΤΡΟΠΗ ΑΠΟ HATT ΣΕ ΕΓΣ.Α									
ΣΗΜΕΙΟ	HATT	Y	Ε.Γ.Σ.Α.	Y	ΣΗΜΕΙΟ	HATT	Y	Ε.Γ.Σ.Α.	Y
1"	17.973,00	21.527,00	471.086,01	4.199.447,84	27"	18.984,20	21.304,75	472.095,56	4.199.219,85
2"	17.985,75	21.526,50	471.108,75	4.199.447,21	28"	18.983,40	21.311,75	472.094,80	4.199.226,86
3"	18.035,80	21.523,60	471.148,77	4.199.444,08	29"	18.979,80	21.315,30	472.091,23	4.199.231,43
4"	18.068,90	21.520,50	471.171,84	4.199.440,84	30"	18.981,40	21.318,80	472.092,64	4.199.233,92
5"	18.093,60	21.518,60	471.206,52	4.199.438,75	31"	18.991,25	21.311,00	472.102,64	4.199.226,06
6"	18.161,60	21.513,40	471.274,46	4.199.433,16	32"	19.019,30	21.293,80	472.130,98	4.199.208,71
7"	18.266,30	21.506,30	471.379,08	4.199.425,46	33"	19.028,80	21.288,00	472.140,05	4.199.203,85
8"	18.303,90	21.502,10	471.416,64	4.199.421,04	34"	19.065,65	21.268,10	472.176,77	4.199.182,75
9"	18.340,50	21.500,25	471.453,22	4.199.418,98	35"	19.074,20	21.264,10	472.185,29	4.199.178,70
10"	18.366,00	21.497,25	471.478,69	4.199.415,84	36"	19.088,70	21.256,20	472.199,74	4.199.170,72
11"	18.383,25	21.496,25	471.495,93	4.199.414,74	37"	19.098,20	21.249,90	472.209,20	4.199.164,37
12"	18.430,00	21.491,75	471.542,64	4.199.409,97	38"	19.111,30	21.241,35	472.222,25	4.199.155,75
13"	18.471,75	21.489,75	471.584,36	4.199.407,73	39"	19.114,80	21.237,90	472.225,73	4.199.152,28
14"	18.495,00	21.489,50	471.607,60	4.199.407,35	40"	19.123,50	21.232,25	472.234,39	4.199.146,58
15"	18.518,25	21.483,80	471.630,81	4.199.401,52	41"	19.128,30	21.228,25	472.240,16	4.199.142,55
16"	18.531,80	21.478,50	471.644,32	4.199.396,14	42"	19.136,20	21.227,80	472.247,06	4.199.142,06
17"	18.541,20	21.477,00	471.653,71	4.199.394,59	43"	19.150,00	21.216,80	472.260,79	4.199.130,98
18"	18.569,40	21.467,20	471.681,84	4.199.384,63	44"	19.224,60	21.161,25	472.335,04	4.199.075,03
19"	18.585,80	21.463,75	471.698,22	4.199.381,09	45"	19.254,30	21.138,10	472.364,60	4.199.051,71
20"	18.604,90	21.456,25	471.717,27	4.199.373,48	46"	19.272,70	21.125,00	472.382,92	4.199.038,51
21"	18.613,90	21.454,85	471.726,26	4.199.372,03	47"	19.330,30	21.080,30	472.440,24	4.198.993,50
22"	18.650,30	21.439,25	471.762,55	4.199.356,22	48"	19.356,40	21.061,20	472.466,22	4.198.974,26
23"	18.676,00	21.426,40	471.786,17	4.199.343,23	49"	19.432,75	21.001,70	472.542,20	4.198.914,34
24"	18.741,75	21.402,20	471.853,76	4.199.318,66	50"	19.456,60	20.981,40	472.565,93	4.198.893,91
25"	18.866,75	21.350,80	471.978,42	4.199.286,56	51"	19.470,70	20.964,10	472.579,92	4.198.876,54
26"	18.899,60	21.340,10	472.011,19	4.199.255,68	52"	19.480,20	20.946,30	472.589,32	4.198.858,69
					53"	19.513,00	20.874,25	472.621,69	4.198.786,48

ΕΘΝΙΚΟ ΤΥΠΟΓΡΑΦΕΙΟ
Για τεχνικούς λόγους στο σχεδιάγραμμα,
έγινε σμίκρυνση, κατά ποσοστό 40%

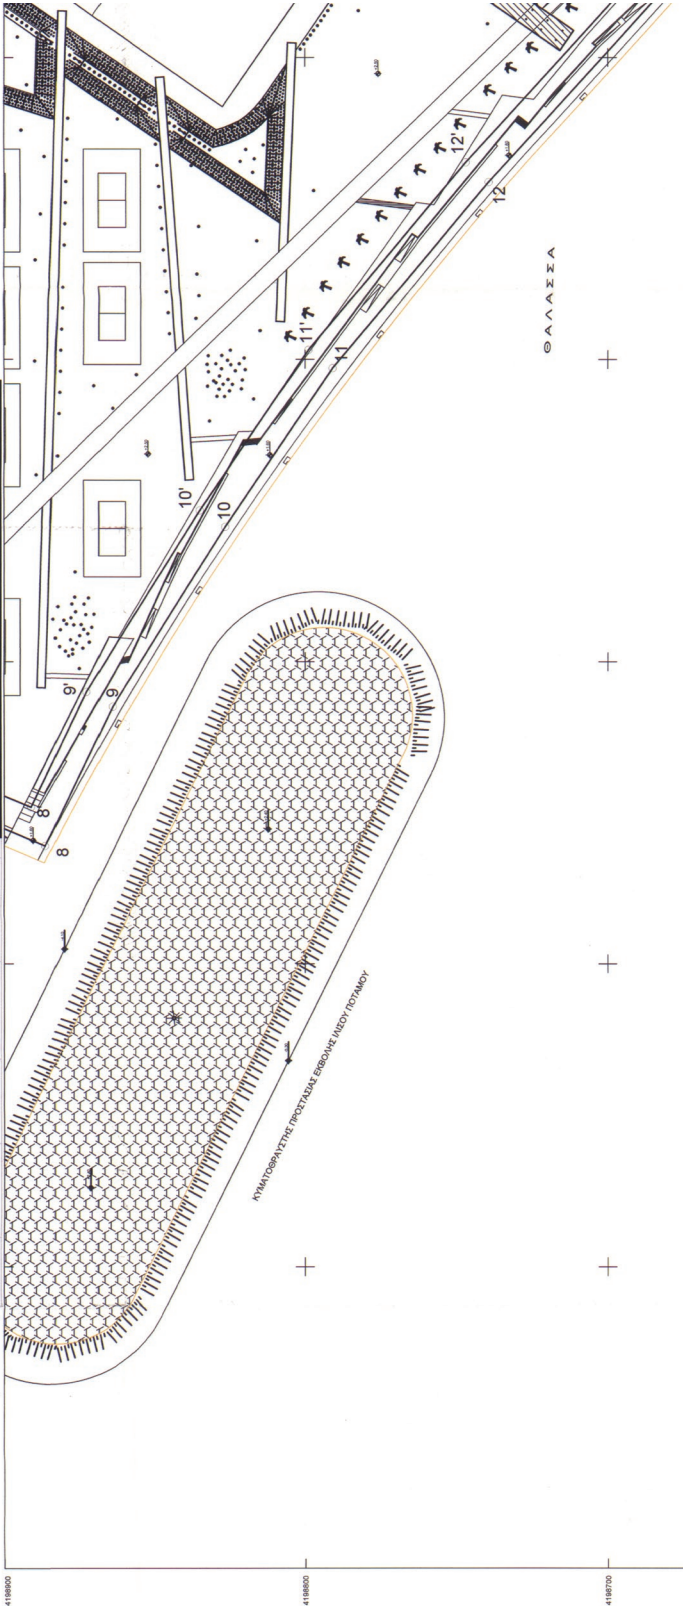

ΕΓΣΑ	X	Y
	472.722,754	4.198.594,410
	472.763,535	4.198.506,506
	472.771,146	4.198.473,874
	472.752,904	4.198.378,411
	472.740,579	4.198.286,214
	472.724,940	4.198.208,831

ΥΨΟΜΕΤΡΙΚΗ ΑΦΕΤΗΡΙΑ :

Τελικά υψόμετρα Roper
Κατά
ΕΥΔΑΠ
ΓΥΣ

R_Εκκλησίας	4.547	4.675
R_ΓΥΣ_Γέφυρα Τροκαντερό	2.039	2.167

ΤΡΙΓΩΝΟΜΕΤΡΙΚΗ ΕΞΑΡΤΗΣΗ :

Τριγωνομετρικά Σημεία Γ.Υ.Σ.

ΑΘΗΝΑ ΕΛΕΥΣΙΝΑ			
Τ174	476003.49	4195661.36	96.24
Τ57	476970.55	4204271.09	157.80
			1.25
			ΒΑΘΡΟ ΠΑΝΙ
			ΒΑΘΡΟ ΣΤΡΕΦΙ

ΑΘΗΝΑ ΚΟΡΩΠΙ			
Τ55	478818.40	4194633.88	166.87 1.09
Τ77	479345.82	4199356.62	285.08 1.10
			ΒΑΘΡΟ ΣΟΥΡΜΕΝΑ ΒΑΘΡΟ ΚΑΡΕΑΣ


Βαση του κ.φ. Χάρτου ΑΙΓΙΝΑ της Γ.Υ.Σ. κλ: 1:100.000


A/A	X	Y
1	471211,250	4199149,280
2	471237,720	4199066,814
3	471371,590	4198966,510
4	471706,566	4198852,530
5	471761,656	4198914,425
6	471792,750	4198941,219
7	471859,112	4198916,778
8	471839,785	4198886,164
9	471885,063	4198863,725
10	471944,590	4198826,361
11	471997,047	4198790,874
12	472058,761	4198739,356
13	472147,157	4198658,753
14	472285,365	4198466,336
15	472384,375	4198763,622
16	472513,714	4198646,262
17	472430,358	4198490,134
18	472568,038	4198408,901
19	472608,721	4198366,645
20	472471,017	4198326,955
21	472471,012	4198295,374


ΠΙΝΑΚΑΣ ΣΥΝΤΕΤΑΓΜΕΝΟΝ
ΚΟΡΥΦΩΝ ΟΡΙΟΓΡΑΜΜΗΣ ΑΙΓΙΑΛΟΥ
ΣΕ ΕΓΓΑ 87

A/A	X	Y
1'	471220,772	4199152,346
2'	471245,466	4199057,402
3'	47154,176	4199006,185
4'	471710,400	4198961,799
5'	471776,549	4198928,231
6'	471787,336	4198954,284
7'	471684,049	4198922,183
8'	471851,947	4198991,025
9'	471889,929	4198872,477
10'	471950,051	4198834,740
11'	472003,068	4198798,874
12'	472065,338	4198746,892
13'	472145,691	4198657,325
14'	472283,919	4198600,825
15'	472390,943	4198771,165
16'	472526,207	4198648,430
17'	472442,006	4198491,942
18'	472552,950	4198408,573
19'	472471,771	4198365,880
20'	472547,760	4198326,971
21'	472570,060	4198288,931

ΑΠΟΣΠΑΣΜΑ ΔΙΑΓΡΑΜΜΑΤΟΣ ΑΘΗΝΑΙ-ΠΕΙΡΑΙΕΥΣ ΧΑΡΤΟΥ κλ: 1:50.000

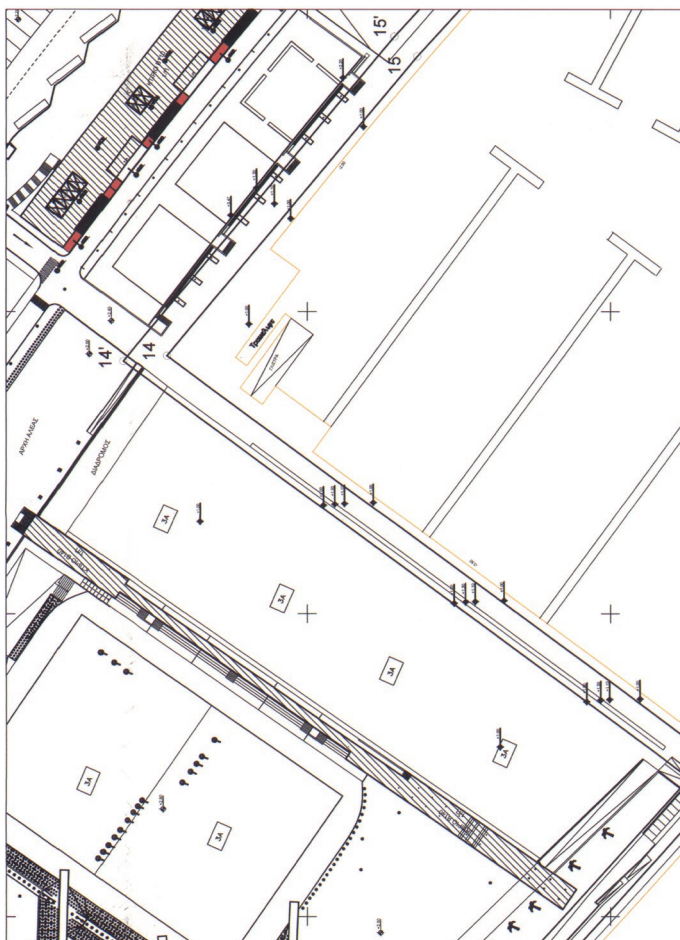

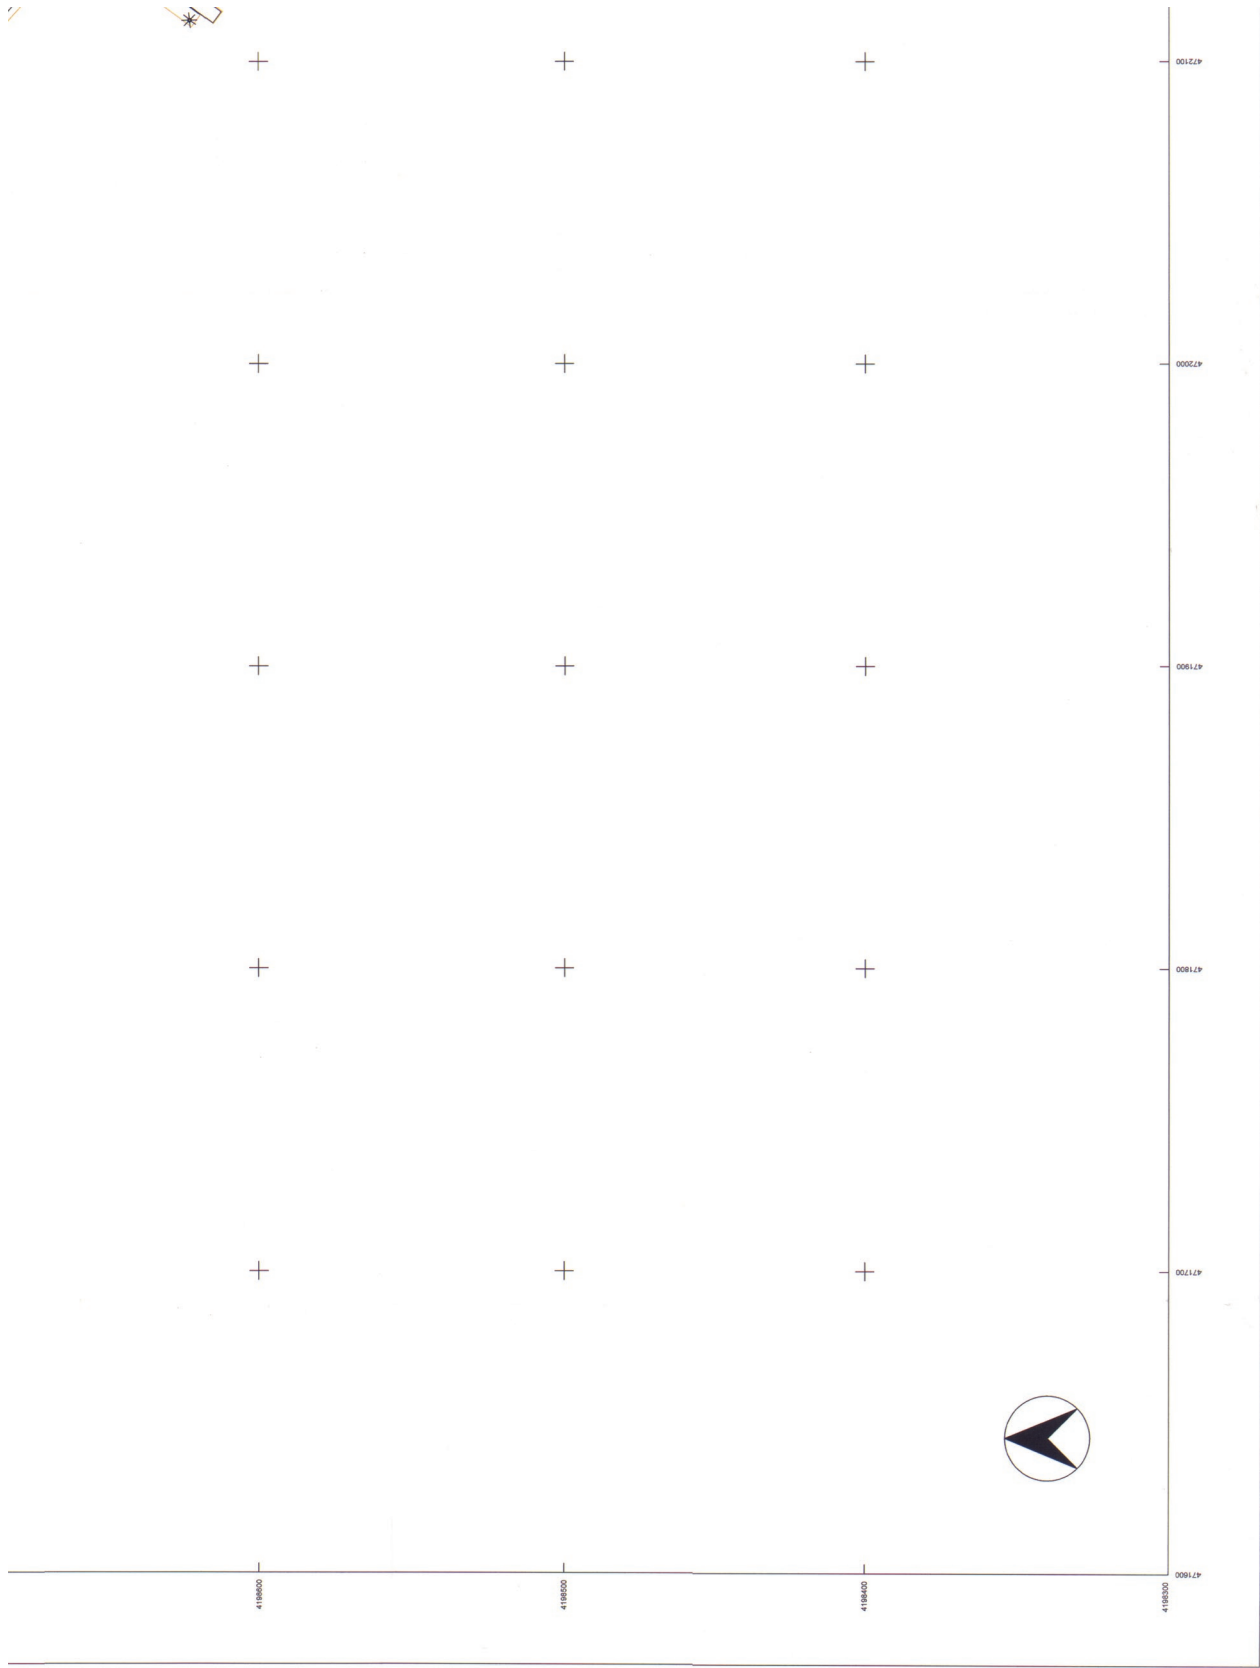

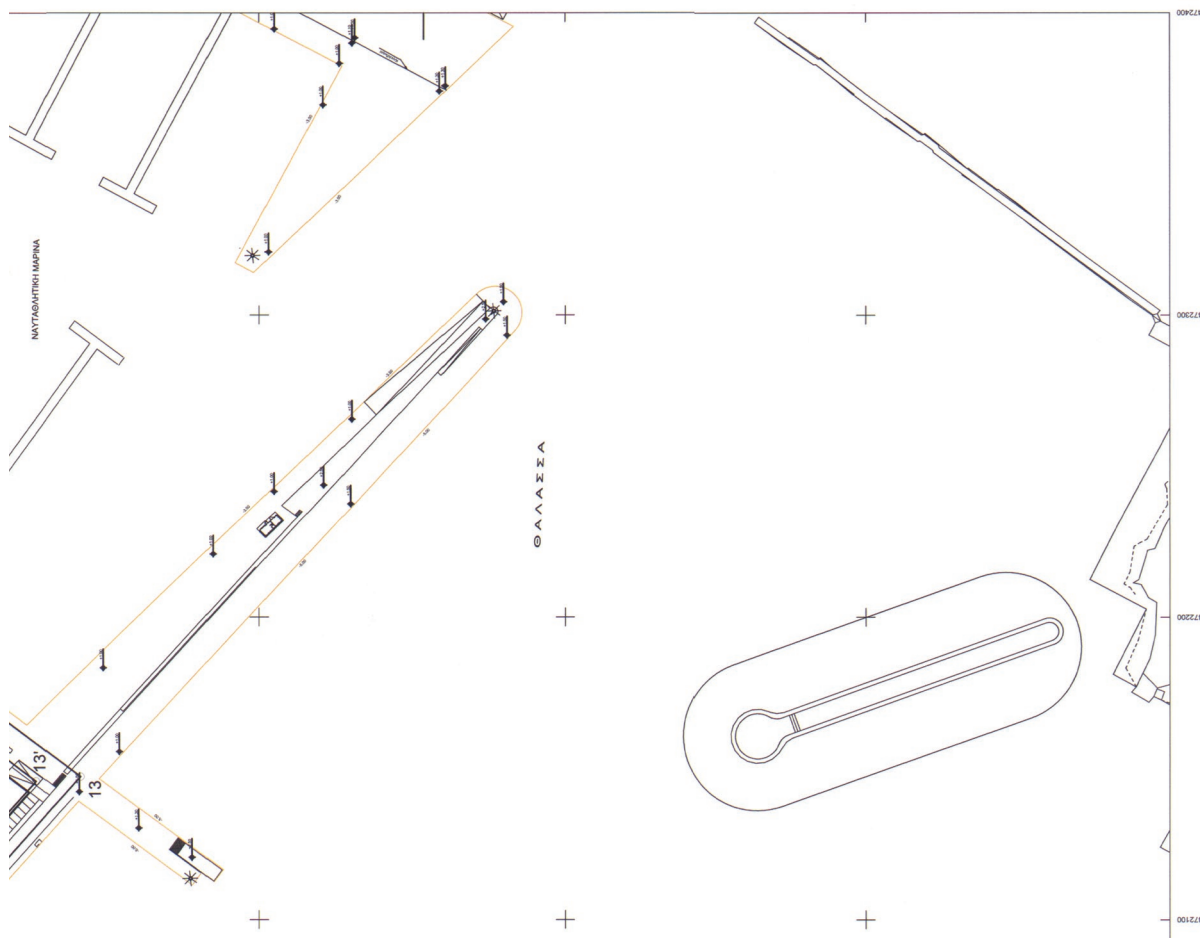[illegible]








ΥΠΟΥΡΓΕΙΟ ΠΕΡΙΒΑΛΛΟΝΤΟΣ ΧΩΡΟΤΑΞΙΑΣ ΚΑΙ ΔΗΜΟΣΙΩΝ ΕΡΓΩΝ
ΓΕΝΙΚΗ ΓΡΑΜΜΑΤΕΙΑ ΔΗΜΟΣΙΩΝ ΕΡΓΩΝ

ΕΛΛΗΝΙΚΗ ΥΠΗΡΕΣΙΑ ΔΗΜΟΣΙΩΝ ΕΡΓΩΝ / ΟΛΥΜΠΙΑΚΑ ΕΡΓΑ 2004

ΟΛΟΚΛΗΡΩΜΕΝΗ ΜΕΛΕΤΗ ΣΧΕΔΙΑΣΜΟΥ ΚΑΙ ΑΝΑΠΤΥΞΗΣ
ΚΑΙ ΛΟΙΠΕΣ ΑΝΑΓΚΕΣ ΜΕΛΕΤΕΣ ΚΑΙ ΕΡΕΥΝΕΣ
ΓΙΑ ΤΗΝ ΚΑΤΑΣΚΕΥΗ ΤΩΝ ΟΛΥΜΠΙΑΚΩΝ ΕΓΚΑΤΑΣΤΑΣΕΩΝ
BEACH VOLLEY ΚΑΙ ΤΗΝ ΑΝΑΠΛΗΞΗ ΤΗΣ ΠΕΡΙΟΧΗΣ

AP. EMPLOY : 2010158 ΤΗΣ ΣΑΜ 010

ΟΠΩΣ ΚΑΤΑΣΚΕΥΑΣΘΗΚΕ

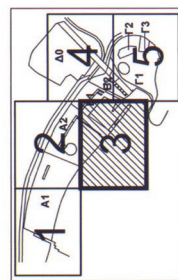

AS BUILT

3
ΑΡΙΘΜ. ΣΧΕΔΙΟΥ:
DWG No:

ΤΙΤΛΟΣ ΣΧΕΔΙΟΥ - DWG TITLE
ΤΟΠΟΓΡΑΦΙΚΟ ΔΙΑΓΡΑΜΜΑ
ΕΠΑΝΑΚΑΘΟΡΙΣΜΟΥ ΤΩΝ ΟΡΙΩΝ ΑΙΓΙΛΟΥ & ΠΑΡΑΛΙΑΣ

1/1000
MIMAKA - SCALE

MEMORANDUM - DATE



CAD FILE:


CADDFILE

ΣΗΜΕΙΟ	ΣΗΜΕΙΟ	ΣΗΜΕΙΟ	ΣΗΜΕΙΟ	ΣΗΜΕΙΟ	ΣΗΜΕΙΟ
1"	2"	3"	4"	5"	6"
7"	8"	9"	10"	11"	12"
13"	14"	15"	16"	17"	18"
19"	20"	21"	22"	23"	24"
25"	26"	27"	28"	29"	30"
31"	32"	33"	34"	35"	36"
37"	38"	39"	40"	41"	42"
43"	44"	45"	46"	47"	48"
49"	50"	51"	52"	53"	


ΕΘΝΙΚΟ ΤΥΠΟΓΡΑΦΕΙΟ
Για τεχνικούς λόγους στο σχεδιάγραμμα,
έγινε σμίκρυνση, κατά ποσοστό 40%

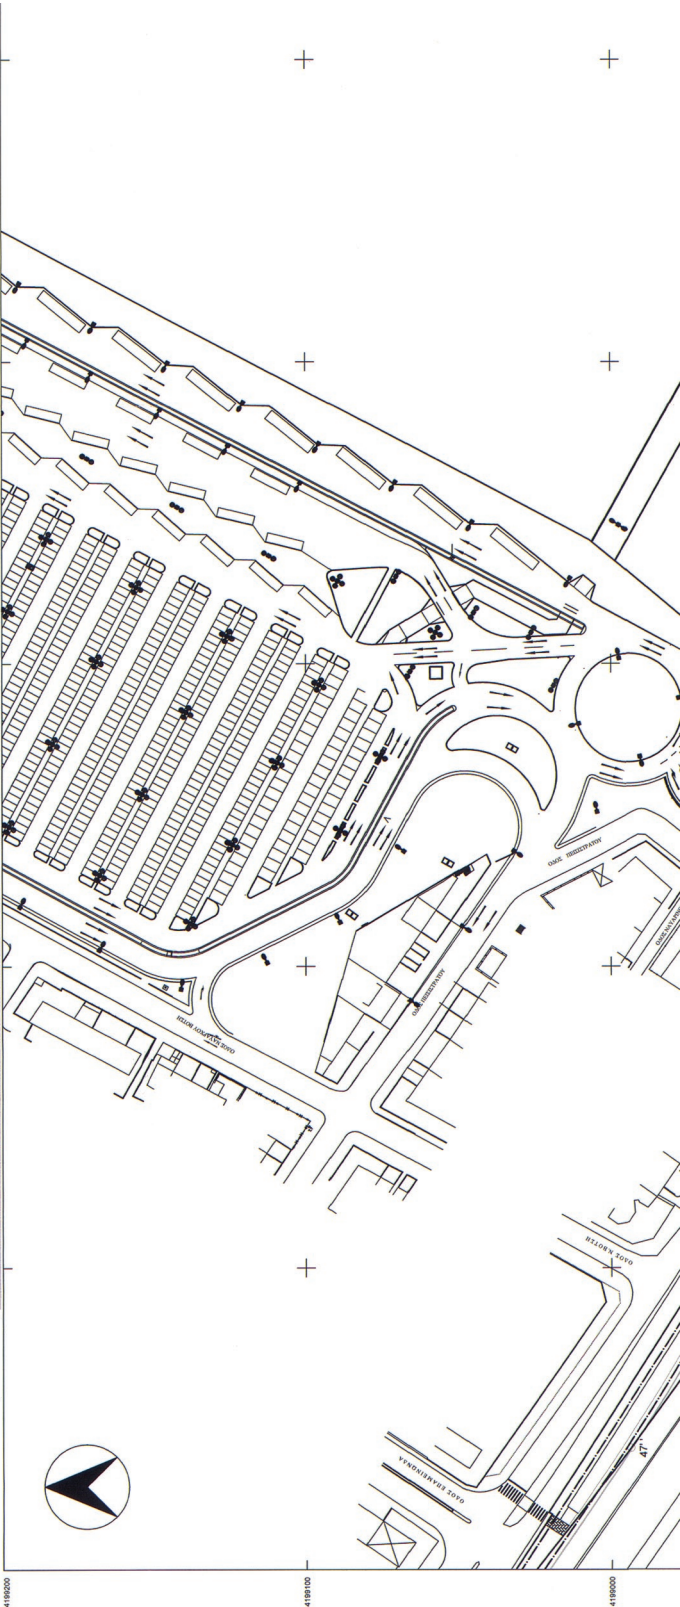

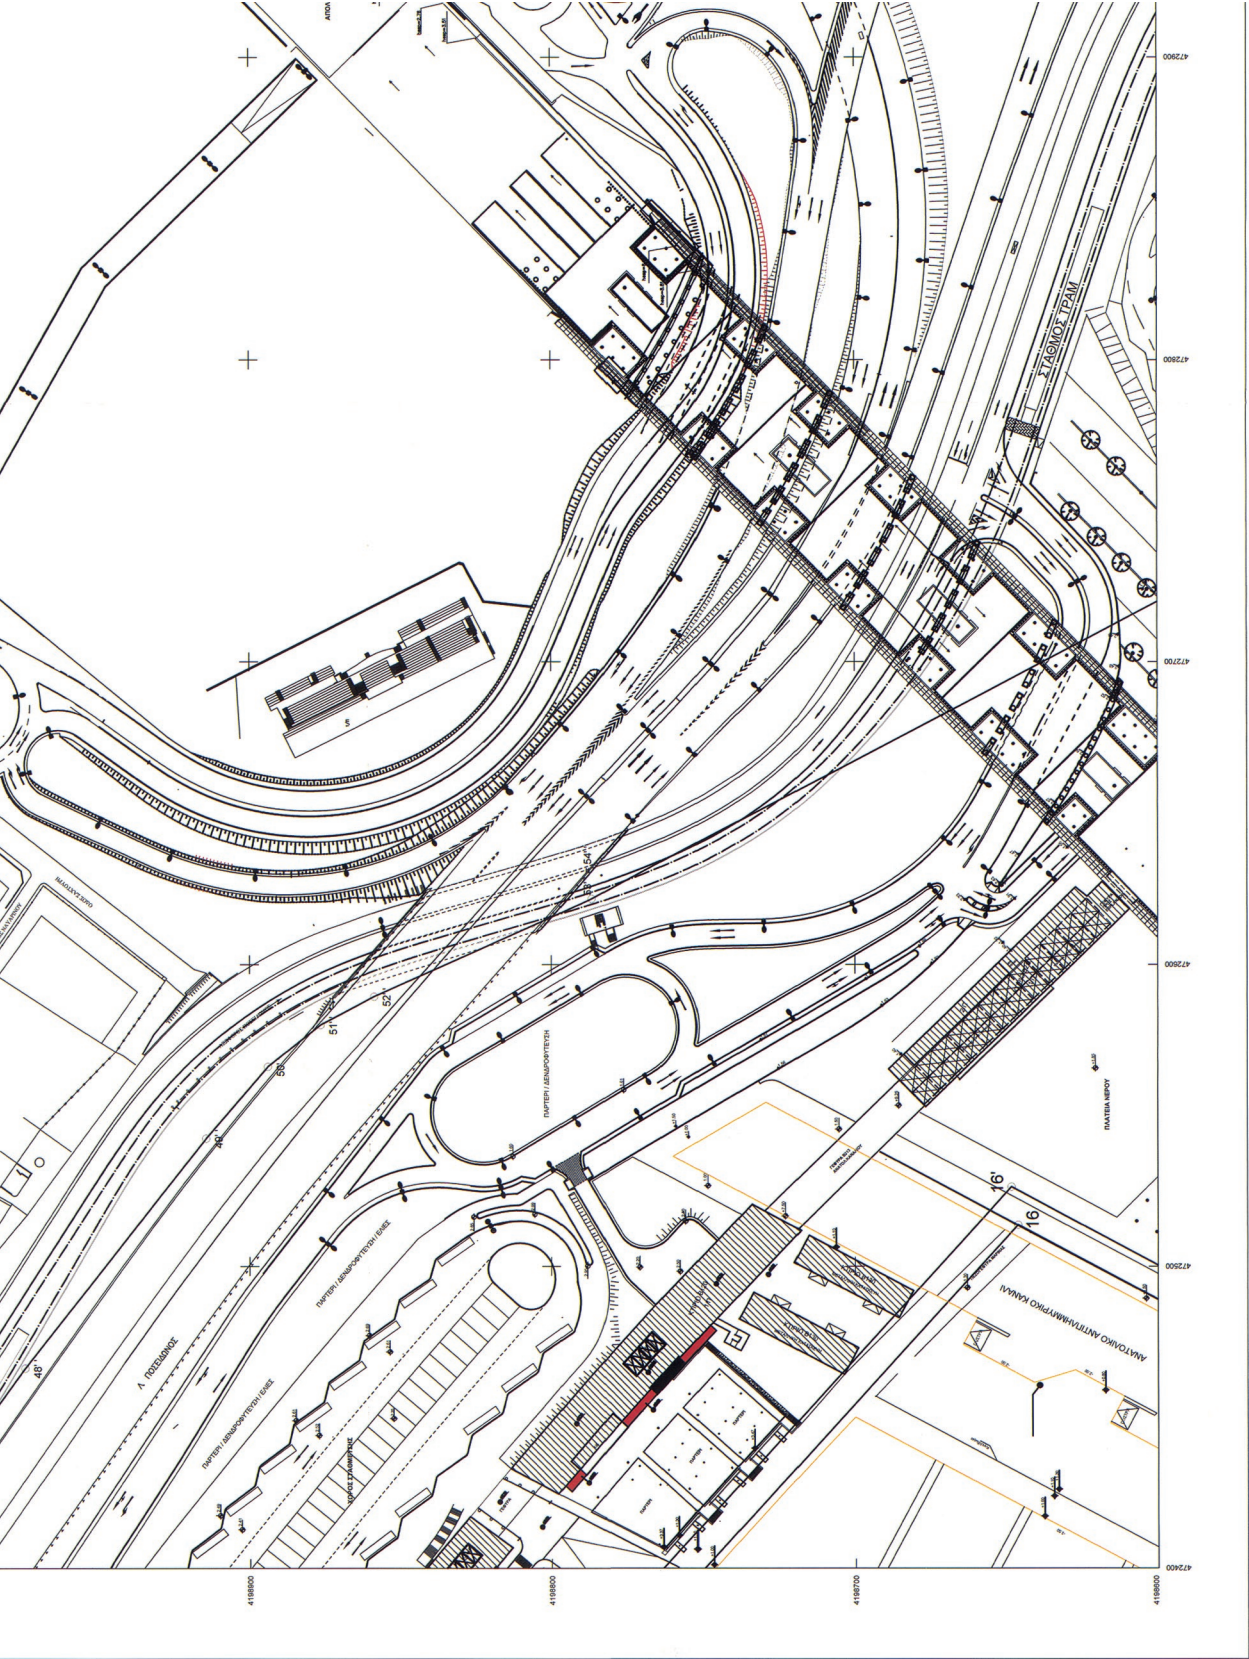



ΣΗΜΕΙΟ	HAIT	ΣΗΜΕΙΟ	HAIT	Ε.Γ.Σ.Α.
	X		X	Y
54"	53"		19.615,20	20.682,70
55"	52"		19.686,50	20.585,00
56"	51"		19.664,30	20.562,40
57"	50"		19.646,80	20.468,80
58"	49"		19.634,80	20.374,50
59"	48"		19.619,60	20.297,00
472.7				472.7

ΣΗΜΕΙΟ	HAIT	ΣΗΜΕΙΟ	HAIT	Ε.Γ.Σ.Α.
	X		X	Y


ΕΘΝΙΚΟ ΤΥΠΟΓΡΑΦΕΙΟ
Για τεχνικούς λόγους στο σχεδιάγραμμα,
έγινε σμίκρυνση, κατά ποσοστό 40%

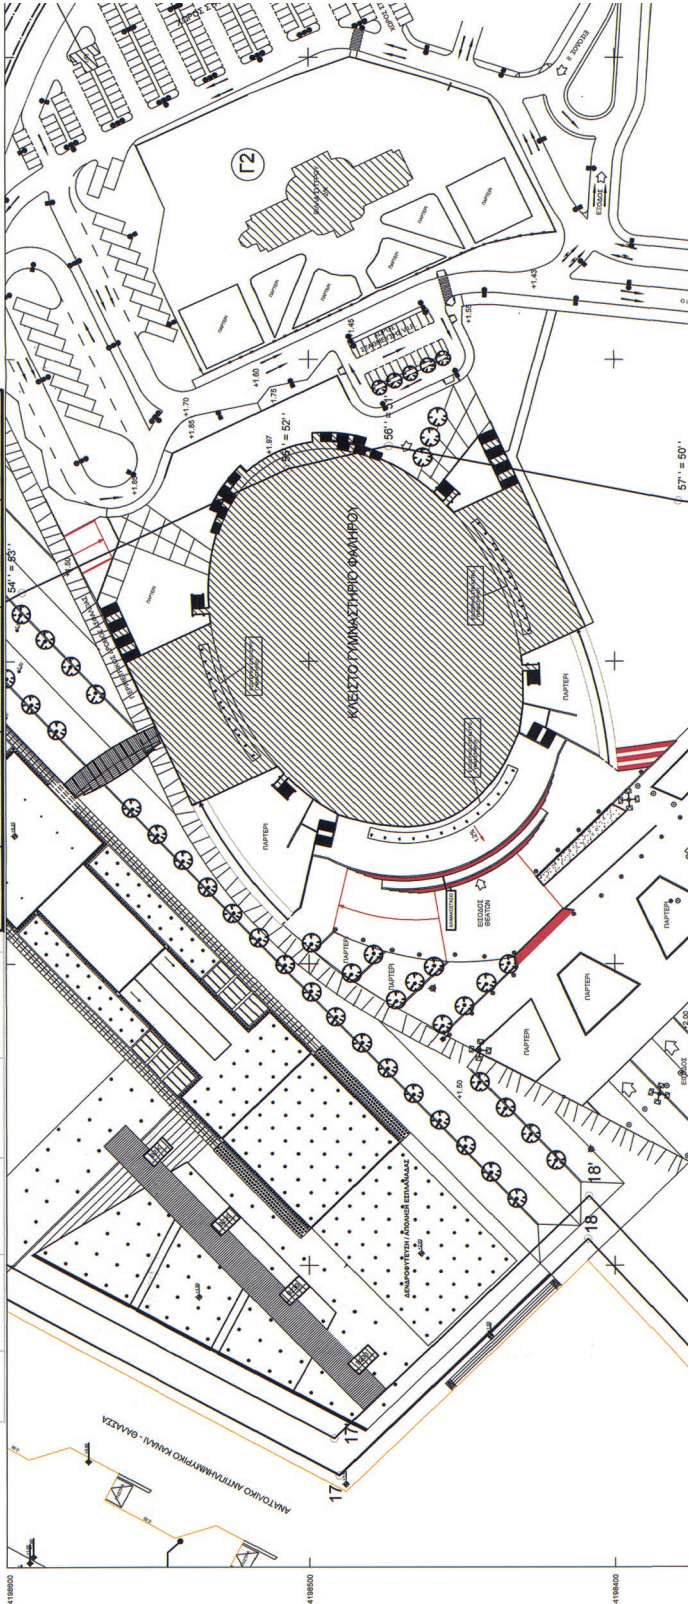

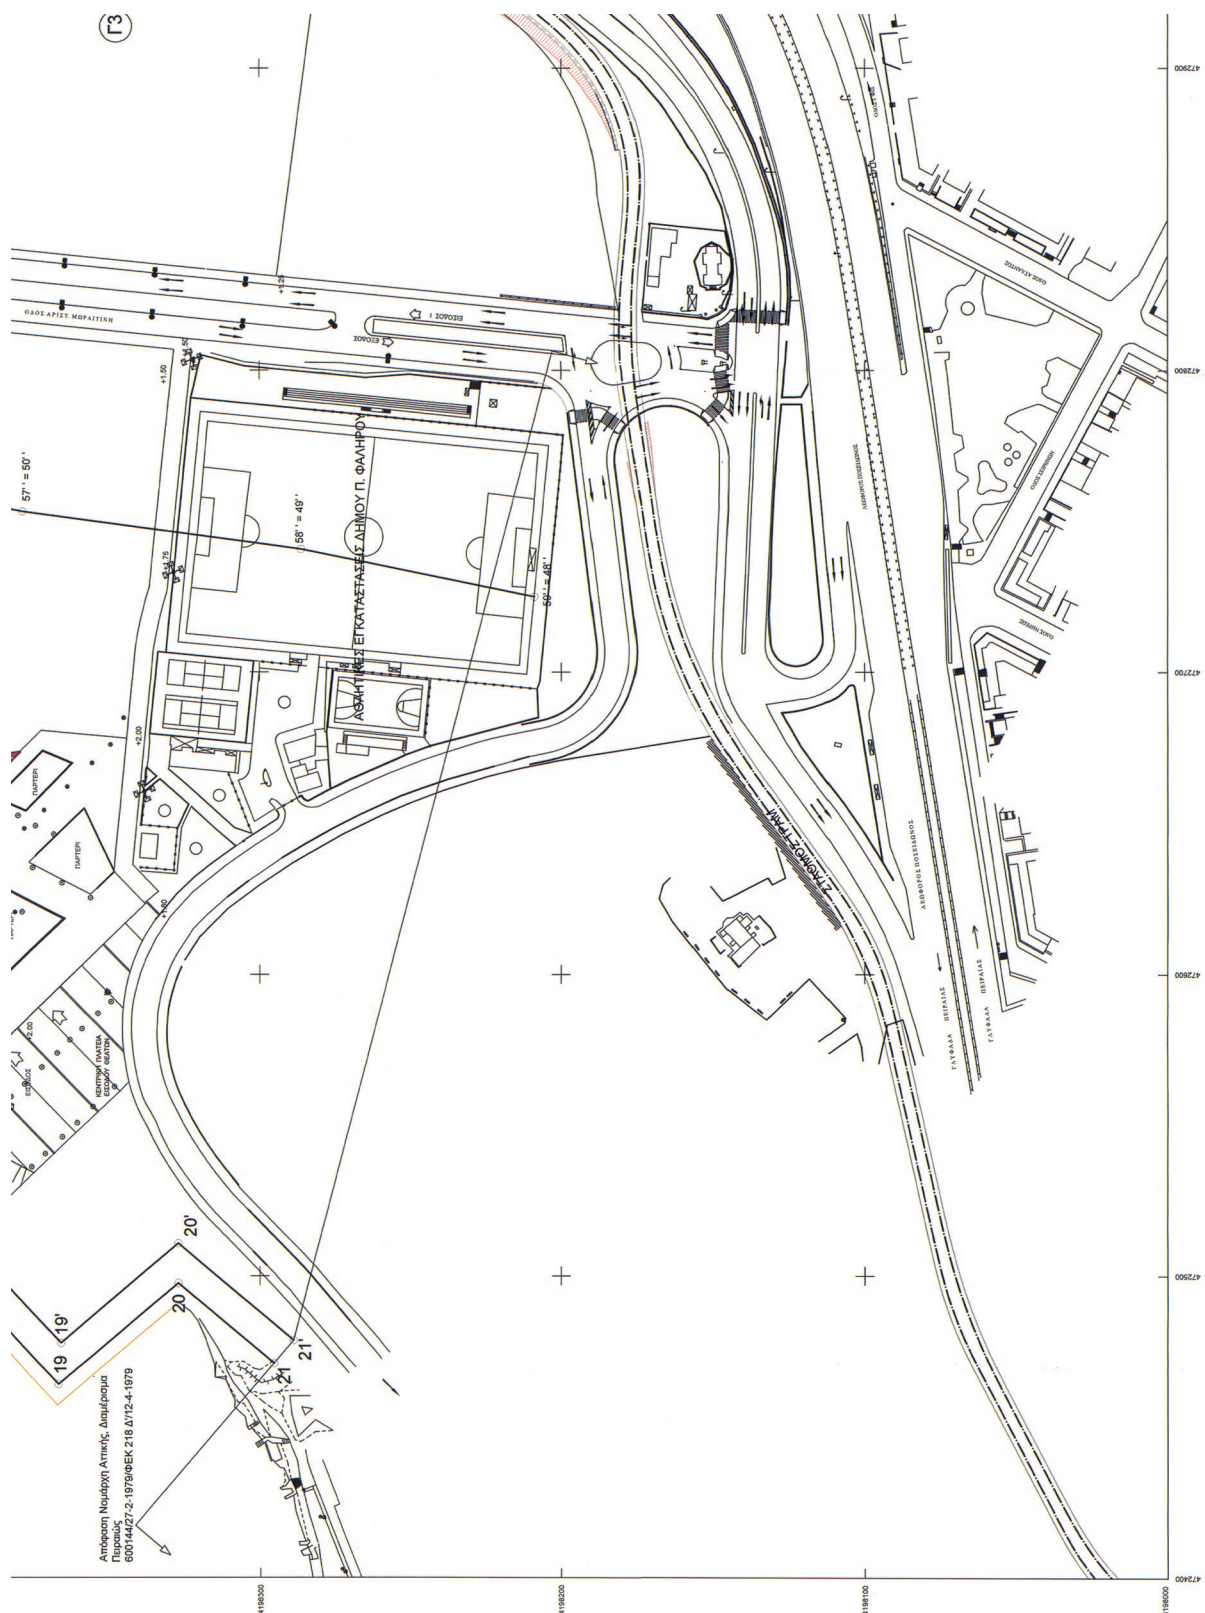

Η απόφαση αυτή να δημοσιευθεί στην Εφημερίδα της Κυβερνήσεως.

Αθήνα, 8 Σεπτεμβρίου 2014

ΟΙ ΥΠΟΥΡΓΟΙ

ΟΙΚΟΝΟΜΙΚΩΝ

ΓΚΙΚΑΣ ΧΑΡΔΟΥΒΕΛΗΣ

ΥΦΥΠΟΥΡΓΟΣ
ΑΝΑΠΤΥΞΗΣ ΚΑΙ ΑΝΤΑΓΩΝΙΣΤΙΚΟΤΗΤΑΣ

ΠΑΝΑΓΙΩΤΗΣ ΜΗΤΑΡΑΚΗΣ



* 0 2 0 2 4 2 9 1 2 0 9 1 4 0 0 4 8 *

ΑΠΟ ΤΟ ΕΘΝΙΚΟ ΤΥΠΟΓΡΑΦΕΙΟ

ΚΑΠΟΔΙΣΤΡΙΟΥ 34 * ΑΘΗΝΑ 104 32 * ΤΗΛ. 210 52 79 000 * FAX 210 52 21 004
